

魚沼市役所本庁舎空調設備機器等保守点検業務委託 特記仕様書

魚沼市役所本庁舎空調設備機器等保守点検業務委託（以下「本業務」という。）は、魚沼市委託契約条項（令和４年魚沼市告示第１５９号）に定めるもののほか、本仕様書に従い行うものとする。

１．目的

本業務は、魚沼市役所本庁舎に設置している空調設備および衛生設備の保守点検業務を実施し、常時これらの機器を稼働可能な状態に保つことを目的として実施する。

２．番号および件名

７ 魚管委第４号 魚沼市役所本庁舎空調設備機器等保守点検業務委託

３．履行場所

魚沼市 小出島 地内

４．保守点検対象設備

別紙１のとおり

５．履行期間

令和７年４月１日から令和８年３月３１日まで

６．業務内容

- (１) 点検等項目及び点検回数は別紙２のとおり。
- (２) 受注者は別紙２をもとに業務計画書（日程、作業内容等）を作成し提出すること。
- (３) 保守点検を行った業務について、翌月１０日までに点検報告書を提出すること。また、業務完了後は完了報告書を提出すること。なお、完了報告書の作成にあたっては、各設備に対して行った点検内容が容易に照合・確認できるよう整理し、取りまとめること。
- (４) 法定点検と定期点検の報告書は別にまとめること。

７．提出書類

提出書類	内 容	提出時期
着手届	業務に着手した日を示したもの	業務開始前
業務計画書	業務毎の作業日程及び内容を示したもの	業務開始前
点検報告書	作業実施状況及び結果を示したもの (作業写真及び報告書)	各業務終了後
完了報告書	各設備に対して行った点検内容及び結果を示したもの	業務完了時
履行届	業務を完了した日を示したもの	業務完了時

8. 故障時の対応

設備機器の故障時には技術者を派遣し調査を行うなど、迅速な対応を行うものとする。

9. 委託料の支払い

業務終了報告及び検査合格後、適法な請求書を受理してから30日以内に支払う。

10. 長期継続契約の特記事項

- (1) 発注者は翌年度以降において、委託料に係る歳出予算の金額について減額又は削除があった場合、本契約を解除することができるものとする。
- (2) 前項の規定により発注者が本契約を解除した場合において、発注者が翌年度以降の支払いを予定していた委託料を受注者は請求することはできないものとする。
- (3) 受注者は(1)の規定により発注者が本契約を解除したために生じた損害の賠償について、発注者に請求することはできないものとする。

11. その他

- (1) 本業務の実施にあたり、市業務に支障を与えないよう実施日等については担当者と協議を行うこと。
- (2) 魚沼市役所本庁舎特定建築物環境衛生管理業務受託業者と連絡を密にすること。
- (3) この仕様書に定めない事項及び疑義の生じた事項については、発注者、受注者協議の上、決定するものとする。

魚沼市役所本庁舎空調設備機器等保守点検業務 対象設備一覧

NO.	設備区分	図面記号	設備等名称	設置階	設置場所等	メーカー名	製品名等		数量	単位
							機器名	型式		
1	機械設備（空調）	RH-1	冷温水発生機	4階	機械室	川重冷熱工業(株)	エフィシオ川崎吸収冷温水機	NEG-150CN5A	1	台
2	機械設備（空調）	RH-2※	冷温水発生機	4階	機械室	川重冷熱工業(株)	エフィシオ川崎吸収冷温水機	NEG-80CN5A	1	台
3	機械設備（空調）	CT-1	冷却塔	4階	屋上	空研工業(株)	開放式角型クロスフロー	SKB-150GS M7	1	台
4	機械設備（空調）	PCH-1	冷温水ポンプ	4階	機械室	(株)川本製作所	片吸込渦巻ポンプ	GEJ805M2ME7.5	2	台
5	機械設備（空調）	PCD-1	冷却水ポンプ	4階	機械室	(株)川本製作所	片吸込渦巻ポンプ	GEM1005M4ME11	2	台
6	機械設備（空調）	TWH-1	加湿給用水用補給水槽	4階	機械室	(株)川本製作所	インバーター受水槽付水道加圧装置	NF3-750S2+TAK4-50	1	台
7	機械設備（空調）	TE-1	膨張タンク	4階	機械室	森永エンジニアリング(株)	リフレックス密閉膨張タンク	G-250:暖房冷房用	1	台
8	機械設備（空調）	AHU1-1	コンパクト型空調機	1階	機械室	ダイキン工業(株)	床置床吹出型	UAVZ15CSR	1	台
9	機械設備（空調）	AHU1-2	コンパクト型空調機	1階	機械室	ダイキン工業(株)	床置床吹出型	UAVZ25CSR	1	台
10	機械設備（空調）	AHU2-1	コンパクト型空調機	2階	機械室	ダイキン工業(株)	床置床吹出型	UAVZ30CS4R	1	台
11	機械設備（空調）	AHU2-2	コンパクト型空調機	2階	機械室	ダイキン工業(株)	床置床吹出型	UAVZ30CS4R	1	台
12	機械設備（空調）	AHU3-1	コンパクト型空調機	3階	機械室	ダイキン工業(株)	床置床吹出型	UAVZ10CSR	1	台
13	機械設備（空調）	AHU3-2	コンパクト型空調機	3階	機械室	ダイキン工業(株)	床置床吹出型	UAVZ6CSR	1	台
14	機械設備（空調）	EHP-1-1	パッケージエアコンEHP	4階	屋上	ダイキン工業(株)	室外機	RXYP280F	1	台
15	機械設備（空調）	EHP-1-1-1	パッケージエアコンEHP	1階	守衛室	ダイキン工業(株)	室内機	FXYP56MD	2	台
16	機械設備（空調）	EHP-1-1-2	パッケージエアコンEHP	1階	乾燥室	ダイキン工業(株)	室内機	FXYP112MK	1	台
17	機械設備（空調）	EHP-3-1	パッケージエアコンEHP	4階	屋上	ダイキン工業(株)	室外機	RTSP224DA	1	台
18	機械設備（空調）	EHP-3-1-1	パッケージエアコンEHP	3階	監査委員事務局	ダイキン工業(株)	室内機	FXYP80MK	1	台
19	機械設備（空調）	EHP-3-1-2(3)	パッケージエアコンEHP	3階	議会事務局	ダイキン工業(株)	室内機	FXYP45MK	2	台
20	機械設備（空調）	EHP-3-2	パッケージエアコンEHP	4階	屋上	ダイキン工業(株)	室外機	RTSP560DA	1	台
21	機械設備（空調）	EHP-3-2-1	パッケージエアコンEHP	3階	303会議室	ダイキン工業(株)	室内機	FXYP71MK	2	台
22	機械設備（空調）	EHP-3-2-2	パッケージエアコンEHP	3階	302会議室	ダイキン工業(株)	室内機	FXYP71MK	2	台
23	機械設備（空調）	EHP-3-2-3	パッケージエアコンEHP	3階	301会議室	ダイキン工業(株)	室内機	FXYP71MK	2	台
24	機械設備（空調）	EHP-3-3	パッケージエアコンEHP	4階	屋上	ダイキン工業(株)	室外機	RXYP560DB	1	台
25	機械設備（空調）	EHP-3-3-1	パッケージエアコンEHP	3階	サーバー作業室	ダイキン工業(株)	室内機	FXYP140MK	1	台
26	機械設備（空調）	EHP-3-3-2	パッケージエアコンEHP	3階	防災通信室	ダイキン工業(株)	室内機	FXYP140MG	1	台
27	機械設備（空調）	EHP-3-3-3	パッケージエアコンEHP	3階	サーバー室	ダイキン工業(株)	室内機	FXYP140MD	1	台
28	機械設備（空調）	EHP-4-1	パッケージエアコンEHP	4階	屋上	ダイキン工業(株)	室外機	RZCP450KA	1	台
29	機械設備（空調）	EHP-4-1-1	パッケージエアコンEHP	3階	電気室	ダイキン工業(株)	室内機	FVYCP450MA	1	台
30	機械設備（空調）	EHP-4-2	パッケージエアコンEHP	4階	屋上	ダイキン工業(株)	室外機	RZCP140KA	1	台
31	機械設備（空調）	EHP-4-2-1	パッケージエアコンEHP	3階	構内交換機室	ダイキン工業(株)	室内機	FVYCP140MA	1	台
32	機械設備（空調）	GHP-1-1	マルチエアコンGHP	4階	屋上	ヤンマーエネルギーシステム(株)	室外機	YNCP710K1NB	1	台
33	機械設備（空調）	GHP-1-1-1	マルチエアコンGHP	1階	市民ロビー(101会議室)	ヤンマーエネルギーシステム(株)	室内機	YZDP71AC	2	台
34	機械設備（空調）	GHP-1-1-2	マルチエアコンGHP	1階	和室101	ヤンマーエネルギーシステム(株)	室内機	YZWP56BA	2	台
35	機械設備（空調）	GHP-1-1-3	マルチエアコンGHP	1階	和室102	ヤンマーエネルギーシステム(株)	室内機	YZWP56BA	2	台
36	機械設備（空調）	GHP-1-1-4	マルチエアコンGHP	1階	作業室	ヤンマーエネルギーシステム(株)	室内機	YZCP71MJ	1	台
37	機械設備（空調）	GHP-1-1-5	マルチエアコンGHP	1階	授乳室	ヤンマーエネルギーシステム(株)	室内機	YZWP28BA	1	台
38	機械設備（空調）	GHP-1-1-6	マルチエアコンGHP	1階	第1相談室	ヤンマーエネルギーシステム(株)	室内機	YZWP36BA	1	台
39	機械設備（空調）	GHP-1-1-7	マルチエアコンGHP	1階	第2相談室	ヤンマーエネルギーシステム(株)	室内機	YZCP45MJ	1	台
40	機械設備（空調）	GHP-1-1-8	マルチエアコンGHP	1階	第3相談室	ヤンマーエネルギーシステム(株)	室内機	YZWP45BA	1	台
41	機械設備（空調）	GHP-2-1	マルチエアコンGHP	4階	屋上	ヤンマーエネルギーシステム(株)	室外機	YNCP850K1NB	1	台
42	機械設備（空調）	GHP-2-1-1	マルチエアコンGHP	2階	応接室	ヤンマーエネルギーシステム(株)	室内機	YZDP56AC	2	台
43	機械設備（空調）	GHP-2-1-2	マルチエアコンGHP	2階	市長室	ヤンマーエネルギーシステム(株)	室内機	YZDP56AC	1	台
44	機械設備（空調）	GHP-2-1-3	マルチエアコンGHP	2階	副市長室	ヤンマーエネルギーシステム(株)	室内機	YZDP45AC	1	台
45	機械設備（空調）	GHP-2-1-4	マルチエアコンGHP	2階	206会議室	ヤンマーエネルギーシステム(株)	室内機	YZCP56MJ	1	台
46	機械設備（空調）	GHP-2-1-5	マルチエアコンGHP	2階	205会議室	ヤンマーエネルギーシステム(株)	室内機	YZCP56MJ	1	台
47	機械設備（空調）	GHP-2-1-6	マルチエアコンGHP	2階	204会議室	ヤンマーエネルギーシステム(株)	室内機	YZCP45MJ	1	台

魚沼市役所本庁舎空調設備機器等保守点検業務 対象設備一覧

NO.	設備区分	図面記号	設備等名称	設置階	設置場所等	メーカー名	製品名等		数量	単位
							機器名	型式		
48	機械設備 (空調)	GHP-2-1-7	マルチエアコンGHP	2階	203会議室	ヤンマーエネルギーシステム(株)	室内機	YZCP56MJ	1	台
49	機械設備 (空調)	GHP-2-1-8	マルチエアコンGHP	2階	202会議室	ヤンマーエネルギーシステム(株)	室内機	YZCP71MJ	1	台
50	機械設備 (空調)	GHP-2-1-9	マルチエアコンGHP	2階	201会議室	ヤンマーエネルギーシステム(株)	室内機	YZCP71MJ	1	台
51	機械設備 (空調)	GHP-2-1-10	マルチエアコンGHP	2階	印刷室	ヤンマーエネルギーシステム(株)	室内機	YZWP56BA	1	台
52	機械設備 (空調)	GHP-3-1	マルチエアコンGHP	4階	屋上	ヤンマーエネルギーシステム(株)	室外機	YNCP560K1NB	1	台
53	機械設備 (空調)	GHP-3-1-1	マルチエアコンGHP	3階	教育長室	ヤンマーエネルギーシステム(株)	室内機	YZDP71AC	1	台
54	機械設備 (空調)	GHP-3-1-2	マルチエアコンGHP	3階	選管作業室	ヤンマーエネルギーシステム(株)	室内機	YZCP56MJ	1	台
55	機械設備 (空調)	GHP-3-1-3	マルチエアコンGHP	3階	選挙管理委員会	ヤンマーエネルギーシステム(株)	室内機	YZCP56MJ	1	台
56	機械設備 (空調)	GHP-3-1-4	マルチエアコンGHP	3階	304会議室	ヤンマーエネルギーシステム(株)	室内機	YZCP56MJ	2	台
57	機械設備 (空調)	GHP-3-1-5	マルチエアコンGHP	3階	305会議室	ヤンマーエネルギーシステム(株)	室内機	YZCP71MJ	2	台
58	機械設備 (空調)	GHP-3-1-6	マルチエアコンGHP	3階	授乳室	ヤンマーエネルギーシステム(株)	室内機	YZWP22BA	1	台
59	機械設備 (空調)	GHP-3-2	マルチエアコンGHP	4階	屋上	ヤンマーエネルギーシステム(株)	室外機	YNCP710K1NB	1	台
60	機械設備 (空調)	GHP-3-2-1	マルチエアコンGHP	3階	議会会議室	ヤンマーエネルギーシステム(株)	室内機	YZCP80MJ	2	台
61	機械設備 (空調)	GHP-3-2-2	マルチエアコンGHP	3階	議会委員会室	ヤンマーエネルギーシステム(株)	室内機	YZCP45MJ	4	台
62	機械設備 (空調)	GHP-3-2-3	マルチエアコンGHP	3階	議会応接室	ヤンマーエネルギーシステム(株)	室内機	YZDP45AC	1	台
63	機械設備 (空調)	GHP-3-2-4	マルチエアコンGHP	3階	正副議長室	ヤンマーエネルギーシステム(株)	室内機	YZDP90AC	1	台
64	機械設備 (空調)	GHP-3-3	マルチエアコンGHP	4階	屋上	ヤンマーエネルギーシステム(株)	室外機	YNCP710K1NB	1	台
65	機械設備 (空調)	GHP-3-3-1	マルチエアコンGHP	3階	モニター室	ヤンマーエネルギーシステム(株)	室内機	YZWP28BA	2	台
66	機械設備 (空調)	GHP-3-3-2	マルチエアコンGHP	3階	議員控室	ヤンマーエネルギーシステム(株)	室内機	YZCP71MJ	3	台
67	機械設備 (空調)	GHP-3-3-3	マルチエアコンGHP	3階	議場	ヤンマーエネルギーシステム(株)	室内機	YZDP112AC	3	台
68	機械設備 (空調)	HU-1	気化式加湿器	1階	授乳室	ユーキャン(株)	加湿器	UC-ΔX100G	1	台
69	機械設備 (空調)	HU-1	気化式加湿器	3階	授乳室	ユーキャン(株)	加湿器	UC-ΔX100G	1	台
70	機械設備 (空調)	HEX-1-1	全熱交換器	1階	市民ロビー(101会議室)	三菱電機冷熱機器販売(株)	業務用ダスタイ天井埋込形マイコンタイプ	LGH-N15RX	2	台
71	機械設備 (空調)	HEX-1-2	全熱交換器	1階	和室101	三菱電機冷熱機器販売(株)	業務用ダスタイ天井吊钩形マイコンタイプ	LGH-N35CX	1	台
72	機械設備 (空調)	HEX-1-3	全熱交換器	1階	和室102	三菱電機冷熱機器販売(株)	業務用ダスタイ天井吊钩形マイコンタイプ	LGH-N35CX	1	台
73	機械設備 (空調)	HEX-1-4	全熱交換器	1階	守衛室	三菱電機冷熱機器販売(株)	業務用ダスタイ天井吊钩形マイコンタイプ	LGH-N15CX	1	台
74	機械設備 (空調)	HEX-1-5	全熱交換器	1階	作業室	三菱電機冷熱機器販売(株)	業務用ダスタイ天井吊钩形加湿付	LGH-N50CKS	1	台
75	機械設備 (空調)	HEX-1-6	全熱交換器	1階	第1相談室	三菱電機冷熱機器販売(株)	業務用ダスタイ天井吊钩形マイコンタイプ	LGH-N25CX	1	台
76	機械設備 (空調)	HEX-1-7	全熱交換器	1階	第2相談室	三菱電機冷熱機器販売(株)	業務用ダスタイ天井吊钩形マイコンタイプ	LGH-N25CX	1	台
77	機械設備 (空調)	HEX-1-8	全熱交換器	1階	第3相談室	三菱電機冷熱機器販売(株)	業務用ダスタイ天井吊钩形マイコンタイプ	LGH-N25CX	1	台
78	機械設備 (空調)	HEX-2-1	全熱交換器	2階	応接室	三菱電機冷熱機器販売(株)	業務用ダスタイ天井埋込形マイコンタイプ	LGH-N35RX2	1	台
79	機械設備 (空調)	HEX-2-2	全熱交換器	2階	市長室	三菱電機冷熱機器販売(株)	業務用ダスタイ天井埋込形マイコンタイプ	LGH-N25RX2	1	台
80	機械設備 (空調)	HEX-2-3	全熱交換器	2階	副市長室	三菱電機冷熱機器販売(株)	業務用ダスタイ天井埋込形マイコンタイプ	LGH-N25RX2	1	台
81	機械設備 (空調)	HEX-2-4	全熱交換器	2階	206会議室	三菱電機冷熱機器販売(株)	業務用ダスタイ天井吊钩形マイコンタイプ	LGH-N35CX	1	台
92	機械設備 (空調)	HEX-3-5	全熱交換器	3階	304会議室	三菱電機冷熱機器販売(株)	業務用ダスタイ天井吊钩形マイコンタイプ	LGH-N50CX	1	台
93	機械設備 (空調)	HEX-3-6	全熱交換器	3階	305会議室	三菱電機冷熱機器販売(株)	業務用ダスタイ天井吊钩形マイコンタイプ	LGH-N50CX	1	台
94	機械設備 (空調)	HEX-3-7	全熱交換器	3階	303会議室	三菱電機冷熱機器販売(株)	業務用ダスタイ天井吊钩形加湿付	LGH-N50CKS	2	台

魚沼市役所本庁舎空調設備機器等保守点検業務 対象設備一覧

NO.	設備区分	図面記号	設備等名称	設置階	設置場所等	メーカー名	製品名等		数量	単位
							機器名	型式		
95	機械設備（空調）	HEX-3-8	全熱交換器	3階	302会議室	三菱電機冷熱機器販売(株)	業務用ロスタイ天井セット形加湿付	LGH-N50CKS	2	台
96	機械設備（空調）	HEX-3-9	全熱交換器	3階	301会議室	三菱電機冷熱機器販売(株)	業務用ロスタイ天井セット形加湿付	LGH-N50CKS	2	台
97	機械設備（空調）	HEX-3-10	全熱交換器	3階	議会会議室	三菱電機冷熱機器販売(株)	業務用ロスタイ天井セット形マイコンタイプ	LGH-N50CX	2	台
98	機械設備（空調）	HEX-3-11	全熱交換器	3階	議会委員会室	三菱電機冷熱機器販売(株)	業務用ロスタイ天井セット形加湿付	LGH-N50CKS	2	台
99	機械設備（空調）	HEX-3-12	全熱交換器	3階	議会委員会室	三菱電機冷熱機器販売(株)	業務用ロスタイ天井セット形加湿付	LGH-N50CKS	2	台
100	機械設備（空調）	HEX-3-13	全熱交換器	3階	正副議長室	三菱電機冷熱機器販売(株)	業務用ロスタイ天井埋込形マイコンタイプ	LGH-N35RX2	1	台
101	機械設備（空調）	HEX-3-14	全熱交換器	3階	応接室	三菱電機冷熱機器販売(株)	業務用ロスタイ天井埋込形マイコンタイプ	LGH-N35RX2	1	台
102	機械設備（空調）	HEX-3-15	全熱交換器	3階	議会事務局	三菱電機冷熱機器販売(株)	業務用ロスタイ天井セット形マイコンタイプ	LGH-N25CX	2	台
103	機械設備（空調）	HEX-3-16	全熱交換器	3階	モニター室	三菱電機冷熱機器販売(株)	業務用ロスタイ天井セット形マイコンタイプ	LGH-N35CX	1	台
104	機械設備（空調）	HEX-3-17	全熱交換器	3階	議場	三菱電機冷熱機器販売(株)	業務用ロスタイ天井埋込形マイコンタイプ	LGH-N65RX2	4	台
105	機械設備（空調）	FS-4-1	送風機	4階	機械室	(株)荏原製作所	片吸込みシロッコファン天井吊タイプ	2SRM4	1	台
106	機械設備（空調）	FS-4-2	送風機	4階	電気室	(株)荏原製作所	片吸込みシロッコファン天井吊タイプ	11/2SRM4	1	台
107	機械設備（空調）	FE-4-1	排風機	4階	機械室	(株)荏原製作所	片吸込みシロッコファン天井吊タイプ	2SRM4	1	台
108	機械設備（空調）	FE-4-2	排風機	4階	電気室	(株)荏原製作所	片吸込みシロッコファン天井吊タイプ	11/2SRM4	1	台
109	機械設備（空調）	FV-1-1	排風機	1階	給湯室	三菱電機冷熱機器販売(株)	天井埋込型換気扇	VD-20ZP9	1	台
110	機械設備（空調）	FV-2-1	排風機	2階	給湯室	三菱電機冷熱機器販売(株)	天井埋込型換気扇	VD-20ZP9	1	台
111	機械設備（空調）	FV-3-1	排風機	3階	給湯室	三菱電機冷熱機器販売(株)	天井埋込型換気扇	VD-20ZP9	1	台
112	機械設備（空調）	FV-3-2	排風機	3階	モニター室	三菱電機冷熱機器販売(株)	天井埋込型換気扇	VD-23ZB10	1	台
113	機械設備（空調）	SMF-1	排風機	3階	議場	(株)荏原製作所	片吸込みシロッコファン床置タイプ	31/2SRMH	1	台
114	機械設備（衛生）	PU-1	加圧給水ポンプユニット(上水系統)	4階	機械室	(株)川本製作所	推定末端圧力一定給水ユニット	KF2-32TE0.75	1	台
115	機械設備（衛生）	PU-2	加圧給水ポンプユニット(雑用水系統)	1階	機械室	(株)川本製作所	推定末端圧力一定給水ユニット	KFE40T1.5	1	台
116	機械設備（衛生）	PU-3	加圧給水ポンプユニット(冷却塔補給水系統)	4階	機械室	(株)川本製作所	推定末端圧力一定給水ユニット	KFE32P0.75	1	台
117	機械設備（衛生）	PD-1	排水ポンプ(雨水循環用)	1階	機械室	(株)川本製作所	渦巻ポンプ	GEK655M2ME7.5	1	台
118	機械設備（衛生）	PD-2	排水ポンプ(湧水排水用)	地下	地下ピット	(株)川本製作所	汚水用水中ポンプ	YUK2-505-0.4T	4	台
119	機械設備（衛生）	PD-3	排水ポンプ(初期降雨排水用)	地下	地下ピット	(株)川本製作所	汚水用水中ポンプ	SU4-505-2.2	2	台
120	機械設備（衛生）	PD-4	排砂ポンプ(投込み用)	1階	機械室	(株)荏原製作所	排砂用水中ポンプ	22EAZ251.5	1	台
123	機械設備（衛生）	WF-1	ろ過装置	1階	機械室	東西化学産業(株)	雨水ろ過ユニット	片吸込渦巻型(2P)	1	台
124	機械設備（消雪）	NO.1井戸	消雪設備	屋外	庁舎外構	(株)川本製作所	深井戸用水中ポンプ(No.1)	US2-1005-26C	1	台
125	機械設備（消雪）	NO.2井戸	消雪設備	屋外	庁舎外構	(株)川本製作所	深井戸用水中ポンプ(No.2)	US2-1255-18C	1	台
126	機械設備（空調）		自動制御機器	2階	執務室201	アズビル(株)	ビルディングオートメーションシステム	savic-netFX2compact	1	台

※冷水発生機(NEG-80CN5A)は令和7年3月頃完了予定の工事で新規設置するものであり、図面記号RH-2は仮称。


魚沼市役所本庁舎空調設備機器等保守点検等項目及び点検回数

設備名	記号	台数	点検項目等		備考	令和7年度 実施	時期
冷却塔	CT	1	本体及び水管清掃		建築物衛生法(1回/年)	2回	冷暖房切替時
コンパクト型空調機	AHU	6	加湿装置の清掃		建築物衛生法(1回/年)	2回	
パッケージエアコンEHP	EHP	3	定期点検(前回実施:R4)		フロン排出抑制法(1回/3年)	1回	
		23	簡易点検		フロン排出抑制法(4回/年)	4回	1回/3か月
マルチエアコンGHP	GHP	5	定期点検(毎年実施)		フロン排出抑制法(1回/3年)	1回	
		51	簡易点検		フロン排出抑制法(4回/年)	4回	1回/3か月
気化式加湿器	HU	2	加湿装置の清掃		建築物衛生法(1回/年)	1回	
受水槽(鋼板製4.2㎡)	TW-1	2	受水槽の清掃		建築物衛生法(1回/年)	1回	
		-	水質検査		建築物衛生法(2回/年)	2回	
			1回目:省略不可項目、重金属及び蒸発残留物(16項目)と消毒副生成物(12項目) 2回目:第1回が検査基準に適合した場合は、省略不可項目のみの検査とする。				
沈砂槽(1.2㎡) 中水処理槽(14㎡)	-	2	沈砂槽、中水処理槽の清掃		建築物衛生法(1回/年)	1回	
			雨水大腸菌検査		建築物衛生法(6回/年)	6回	1回/2か月
冷温水発生機	RH	2	シーズンイン点検 ※RH-2は、新設のため冷房への切替時メーカー無償実施			2回	冷暖房切替時
			インヒビター分析及び補充			1回	暖房時
			テレメンテ遠隔監視			随時	365日 24H
冷却塔	CT	1	散水装置、ファン、電動機、充填材、本体、水槽部等の点検			2回	
冷温水ポンプ	PCH	2	外観、動作確認、電流値測定、絶縁測定等			2回	
冷却水ポンプ	PCD	2	外観、動作確認、電流値測定、絶縁測定等			2回	
加湿給水用補給水槽	TWH	1	外観、動作確認、電流値測定、絶縁測定等			2回	
膨張タンク	TE	1	外観			1回	
コンパクト型空調機	AHU	6	外観、送風機、熱交換器、加湿器等の点検、フィルター清掃			2回	
パッケージエアコンEHP	EHP	23	外観、振動確認、電流値測定、絶縁測定等、室内機フィルター清掃 (室外機6台、室内機17台)			2回	
マルチエアコンGHP	GHP	51	外観、振動確認、電流値測定、絶縁測定等、室内機フィルター清掃 (室外機5台、室内機46台)			1回	
全熱交換器	HEX	47	外観、異音点検、発熱、絶縁測定等、フィルター清掃			1回	
			エレメント清掃	2年に1回実施(前回実施:R5)		1回	
排風機(片吸込みシロッコファン天井吊タイプ)	FE	4	外観、Vベルト、軸受、運転確認等			1回	
排風機(片吸込みシロッコファン床置タイプ)	SMF	1	外観、Vベルト、軸受、運転確認等			1回	
天井埋込型換気扇	FV	4	外観、電動機、羽根車等			1回	
加圧給水ポンプユニット(上水系統)	PU	1	外観、電動機、ポンプ運転状況点検、インバーター機能点検、圧力設定、スイッチ確認等			1回	
加圧給水ポンプユニット(雑用水系統)	PU	1	外観、電動機、ポンプ運転状況点検、インバーター機能点検、圧力設定、スイッチ確認等			1回	
加圧給水ポンプユニット(冷却塔補給水系統)	PU	1	外観、電動機、ポンプ運転状況点検、インバーター機能点検、圧力設定、スイッチ確認等			1回	
排水ポンプ(雨水循環用)	PD	1	外観、電動機、ポンプ運転状況点検、圧力設定、スイッチ確認等			1回	
排水ポンプ(湧水排水用)	PD	4	外観、電動機、ポンプ運転状況点検、圧力設定、スイッチ確認等			1回	
排水ポンプ(初期降雨排水用)	PD	2	外観、電動機、ポンプ運転状況点検、圧力設定、スイッチ確認等			1回	
排水ポンプ(投込み用)	PD	1	外観、電動機、ポンプ運転状況点検、圧力設定、スイッチ確認等			1回	
消雪設備	-	2	ノズル清掃、制御盤点検、井戸ポンプ点検等		No1井戸ポンプ:屋上・外構 No2井戸ポンプ:駐車場	1回	降雪前(11月頃)
自動制御機器	-	1	熱源制御 総合点検、中央監視装置簡易点検			1回	
制気口		250	清掃		別添、ダクト平面図及び制気口リスト参照	1回	
ろ過装置	WF	1	ろ過塔の内部点検等			1回	
			ろ材の交換、消耗材の交換		3年に1回実施(前回実施:R5)	-	

制気口リスト


吹出口・吸込口リスト											
階	室 名	系統	種別	吹出・吸込口				BOXサイズ (W x L x H)	内貼り	備 考	
				型番	風量	個数	合計風量				
1	執務室101 除外	AHU-1-2	SA	床吹出口	200φ	143	51	7,310	x x H	※1	
	執務室102 除外	AHU-1-2	SA	床吹出口	200φ	145	19	2,755	x x H	※1	
	執務室102 除外	AHU-1-2	SA	床吹出口	200φ	145	9	1,305	x x H	※2	
	会議室101	GHP-1-1-1/HEX-1-1	SA/OA	BL-T	3600L	1,200	1	1,200	3,600 x 168 x 275 H	GW25t	
	〃	〃	SA/OA	BL-T	3600L	700	1	700	3,600 x 168 x 275 H	GW25t	
	〃	〃	SA/OA	BL-T	3600L	500	1	500	3,600 x 168 x 275 H	GW25t	
	〃	〃	RA/EA	スリット（建築工事）		2,400	1	2,400	x x H		
	乾寮室	FS-1-1	OA	VHS	200 x 200	50	1	50	250 x 250 x 275 H	GW25t	フィルター付
	〃	FE-1-1	EA	HS	200 x 200	50	1	50	300 x 300 x 200 H		
	授乳室101	FS-1-2	OA	VHS	250 x 250	200	1	200	300 x 300 x 275 H	GW25t	フィルター付
	〃	FE-1-2	EA	HS	200 x 200	125	2	250	300 x 300 x 250 H		
	機械室01	FS-1-3	OA	VHS	400 x 400	1,150	1	1,150	400 x 400 x 300 H	GW25t(外貼)	フィルター付
	〃	FE-1-3	EA	金網	300 x 250	1,150	1	1,150	x x H		
	男性トイレ101	FE-1-4	EA	HS	200 x 200	138	4	550	300 x 300 x 225 H		
	女性トイレ101	FE-1-5	EA	HS	200 x 200	82	8	650	300 x 300 x 225 H		
	多目的トイレ101	FE-1-4	EA	HS	200 x 200	150	1	150	300 x 300 x 250 H		
	多目的トイレ102	FE-1-5	EA	HS	200 x 200	150	1	150	300 x 300 x 250 H		
	倉庫101	FE-1-7	EA	HS	200 x 200	100	1	100	300 x 300 x 225 H		
	倉庫102	FE-1-6	EA	HS	300 x 300	550	1	550	400 x 400 x 350 H		
	配管室101	FE-1-7	EA	金網	200φ	300	1	300	x x H		
	配管室102	FE-1-7	EA	金網	200φ	300	1	300	x x H		
	空調機械室	FS-1-4	OA	VHS	300 x 300	600	1	600	300 x 300 x 300 H	GW25t(外貼)	フィルター付
	〃	FE-1-8	EA	金網	200φ	600	1	600	x x H		
	軒天	HEX-1-1	OA	スリット（建築工事）		150	2	300	x x H		
	〃	〃	EA	スリット（建築工事）		150	2	300	x x H		
	〃	FE-1-7	EA	スリット（建築工事）		700	1	700	x x H		
	〃	FV-1-1	EA	スリット（建築工事）		200	1	200	x x H		
	〃	HEX-1-2	OA	スリット（建築工事）		300	1	300	x x H		
	〃	〃	EA	スリット（建築工事）		300	1	300	x x H		
	〃	HEX-1-3	OA	スリット（建築工事）		300	1	300	x x H		
	〃	〃	EA	スリット（建築工事）		300	1	300	x x H		
	〃	FE-1-5	EA	スリット（建築工事）		800	1	800	x x H		
	〃	FS-1-1	OA	スリット（建築工事）		50	1	50	x x H		
	〃	FE-1-1	EA	スリット（建築工事）		50	1	50	x x H		
	〃	FS-1-2	OA	スリット（建築工事）		200	1	200	x x H		
	〃	FE-1-2	EA	スリット（建築工事）		250	1	250	x x H		
	〃	HEX-1-3	OA	スリット（建築工事）		300	1	300	x x H		
	〃	〃	EA	スリット（建築工事）		300	1	300	x x H		
	〃	FE-1-4	EA	スリット（建築工事）		700	1	700	x x H		
	〃	HEX-1-5	OA	スリット（建築工事）		350	1	350	x x H		
	〃	〃	EA	スリット（建築工事）		350	1	350	x x H		
	〃	HEX-1-4	OA	スリット（建築工事）		100	1	100	x x H		
	〃	〃	EA	スリット（建築工事）		100	1	100	x x H		
	〃	FE-1-6	EA	スリット（建築工事）		550	1	550	x x H		
	〃	HEX-1-6	OA	スリット（建築工事）		150	1	150	x x H		
	〃	〃	EA	スリット（建築工事）		150	1	150	x x H		
	〃	HEX-1-7	OA	スリット（建築工事）		150	1	150	x x H		
	〃	〃	EA	スリット（建築工事）		150	1	150	x x H		
	〃	HEX-1-8	OA	スリット（建築工事）		150	1	150	x x H		
	〃	〃	EA	スリット（建築工事）		150	1	150	x x H		
	〃	FS-1-3	OA	スリット（建築工事）		1,150	1	1,150	x x H		
	〃	FE-1-3	EA	スリット（建築工事）		1,150	1	1,150	x x H		
2	執務室201 除外	AHU-2-1	SA	床吹出口	200φ	153	69	10,490	x x H	※1	
	待合201	〃	SA	床吹出口	200φ	586	5	2,930	x x H	※1	
	待合202	〃	SA	床吹出口	200φ	244	15	3,650	x x H	※1	
	執務室201 除外	AHU-2-2	SA	床吹出口	200φ	150	70	10,490	x x H	※1	
	待合201	〃	SA	床吹出口	200φ	586	15	2,930	x x H	※1	
	待合203	〃	SA	床吹出口	200φ	244	15	3,650	x x H	※1	
	市長室	GHP-2-1-2/HEX-2-2	SA/OA	BL-D	4000L	930	1	930	4,000 x 132 x 275 H	GW25t	
	〃	〃	RA/EA	スリット（建築工事）		930	1	930	x x H		
	副市長室202	GHP-2-1-1/HEX-2-1	SA/OA	BL-D	4000L	905	2	1,810	4,000 x 132 x 275 H	GW25t	
	〃	〃	RA/EA	スリット（建築工事）		905	2	1,810	x x H		
	副市長室201	GHP-2-1-3/HEX-2-3	SA/OA	BL-D	4000L	930	1	930	4,000 x 132 x 275 H	GW25t	
	〃	〃	RA/EA	スリット（建築工事）		930	1	930	x x H		
	男性トイレ201	FE-2-1	EA	HS	200 x 200	113	4	450	300 x 300 x 225 H		
	女性トイレ201	FE-2-1	EA	HS	200 x 200	80	5	400	300 x 300 x 225 H		
	多目的トイレ201	FE-2-1	EA	HS	200 x 200	150	1	150	300 x 300 x 250 H		
	書庫202	FE-2-3	EA	HS	300 x 300	500	1	500	350 x 350 x 300 H		
	倉庫201	FE-2-2	EA	HS	200 x 200	100	1	100	200 x 200 x 250 H		
	配管室201	FE-2-2	EA	金網	200φ	250	1	250	x x H		
	配管室202	FE-2-2	EA	金網	200φ	250	1	250	x x H		

吹出口・吸込口リスト											
階	室 名	系統	種別	吹出・吸込口				BOXサイズ (W x L x H)	内貼リ	備 考	
				型番	風量	個数	合計風量				
3	待合301	AHU-3-1	SA	床吹出口	200φ	293	10	2,930	x x H		※1
	執務室301 除外	AHU-3-2	SA	床吹出口	200φ	146	25	3,650	x x H		※1
	教育長室	GHP-3-1-1/HEX-3-2	SA/OA	BL-T	4000L	1,250	1	1,250	4,000 x 168 x 275 H	GW25t	
	〃	〃	RA/EA	スリット（建築工事）		1,250	1	1,250	x x H		
	応接室	GHP-3-2-3	SA	BL-D	3200L	780	1	780	3,200 x 132 x 275 H	GW25t	
	〃	HEX-3-14	OA	VHS	250 x 250	200	1	200	300 x 300 x 275 H	GW25t	
	〃	GHP-3-2-3/HEX-3-14	RA/EA	スリット（建築工事）		980	1	980	x x H		
	正副議長室	GHP-3-2-4	SA	BL-T	3500L	1,500	1	1,500	3,500 x 168 x 275 H	GW25t	
	〃	HEX-3-13	OA	VHS	250 x 250	250	1	250	300 x 300 x 275 H		
	〃	GHP-3-2-4/HEX-3-13	RA/EA	スリット（建築工事）		1,750	1	1,750	x x H		
	議場	GHP-3-3-3/HEX-3-17	SA/OA	BL-D	2000L	405	12	4,860	2,000 x 132 x 275 H	GW25t	指定色塗装
	〃	GHP-3-3-3/HEX-3-17	SA/OA	BL-D	2000L	250	8	2,000	2,000 x 132 x 275 H	GW25t	指定色塗装
	〃	GHP-3-3-3/HEX-3-17	RA/EA	スリット（建築工事）		6,860	1	6,860	x x H		
	サーバー室	EHP-3-3-3	SA	床吹出口	200φ	150	16	2,400	x x H		※1
	〃	FS-3-1	OA	VHS	200 x 200	150	1	150	250 x 250 x 275 H	GW25t	フィルター付
	〃	FE-3-1	EA	HS	200 x 200	150	1	150	300 x 300 x 250 H		
	防災通信室	FS-3-2	OA	VHS	200 x 200	150	1	150	250 x 250 x 275 H	GW25t	フィルター付
	〃	FE-3-2	EA	HS	200 x 200	150	1	150	300 x 300 x 250 H		
	男子更衣室	FS-3-3	OA	VHS	550 x 550	1,400	1	1,400	600 x 600 x 325 H	GW25t	フィルター付
	〃	FE-3-3	EA	HS	550 x 550	1,400	1	1,400	650 x 650 x 350 H		
	女子更衣室	FS-3-4	OA	VHS	450 x 450	900	1	900	500 x 500 x 375 H	GW25t	フィルター付
	〃	FE-3-4	EA	HS	450 x 450	900	1	900	550 x 550 x 400 H		
	授乳室101	FS-3-5	OA	VHS	200 x 200	100	1	100	250 x 250 x 275 H	GW25t	フィルター付
	〃	FE-3-5	EA	HS	200 x 200	200	1	200	300 x 300 x 250 H		
	書庫301	FS-3-6	OA	VHS	400 x 400	850	1	850	450 x 450 x 375 H	GW25t	フィルター付
	〃	FE-3-6	EA	HS	400 x 400	850	1	850	500 x 500 x 350 H		
	書庫302	FS-3-7	OA	VHS	350 x 350	500	1	500	400 x 400 x 325 H	GW25t	フィルター付
	〃	FE-3-7	EA	HS	350 x 350	500	1	500	450 x 450 x 350 H		
	書庫303	FS-3-8	OA	VHS	400 x 400	675	2	1,350	450 x 450 x 375 H	GW25t	フィルター付
	〃	FE-3-8	EA	HS	400 x 400	675	2	1,350	500 x 500 x 350 H		
	サーバー作業室	FS-3-9	OA	VHS	200 x 200	150	1	150	250 x 250 x 275 H	GW25t	フィルター付
	〃	FE-3-9	EA	HS	200 x 200	150	1	150	300 x 300 x 250 H		
	男性トイレ301	FE-3-10	EA	HS	200 x 200	138	4	550	300 x 300 x 250 H		
	女性トイレ301	FE-3-10	EA	HS	200 x 200	113	4	450	300 x 300 x 225 H		
	多目的トイレ301	FE-3-10	EA	HS	200 x 200	150	1	150	300 x 300 x 250 H		
	男性トイレ302	FE-3-12	EA	HS	200 x 200	60	5	300	300 x 300 x 200 H		
	女性トイレ302	FE-3-12	EA	HS	200 x 200	117	3	350	300 x 300 x 225 H		
	配管室301	FE-3-11	EA	金網	200φ	250	1	250	x x H		
	配管室303	FE-3-11	EA	金網	200φ	250	1	250	x x H		
	倉庫301	FE-3-11	EA	HS	200 x 200	100	1	100	300 x 300 x 225 H		
	倉庫302	FE-3-11	EA	HS	200 x 200	150	1	150	300 x 300 x 250 H		
	空調機械室	FS-3-10	OA	VHS	300 x 300	500	1	500	300 x 300 x 300 H	GW25t(外貼)	フィルター付
〃	FE-3-13	EA	金網	200φ	500	1	500	x x H			
4	機械室	FS-4-1	OA	VHS	450 x 450	1,317	3	3,950	450 x 450 x 200 H	GW25t(外貼)	フィルター付
	〃	FE-4-1	EA	金網	350 x 350	1,317	3	3,950	x x H		
	電気室	FS-4-2	OA	VHS	500 x 500	1,750	1	1,750	500 x 500 x 200 H	GW25t(外貼)	フィルター付
	〃	FE-4-2	EA	金網	400 x 400	1,750	1	1,750	x x H		
	発電気室	FS-4-3	OA	VHS	400 x 400	1,000	1	1,000	400 x 400 x 200 H	GW25t(外貼)	フィルター付
	〃	FE-4-3	EA	金網	250 x 250	1,000	1	1,000	x x H		
	機内交換機室	FS-4-4	OA	VHS	250 x 250	350	1	350	250 x 250 x 200 H	GW25t(外貼)	フィルター付
	〃	FE-4-4	EA	金網	200φ	350	1	350	x x H		
	公用車庫庫 ゴミ庫	FE-P-1	EA	金網	200φ	500	1	350	x x H		
	公用車庫庫 倉庫	FE-P-1	EA	金網	150φ	150	1	350	x x H		

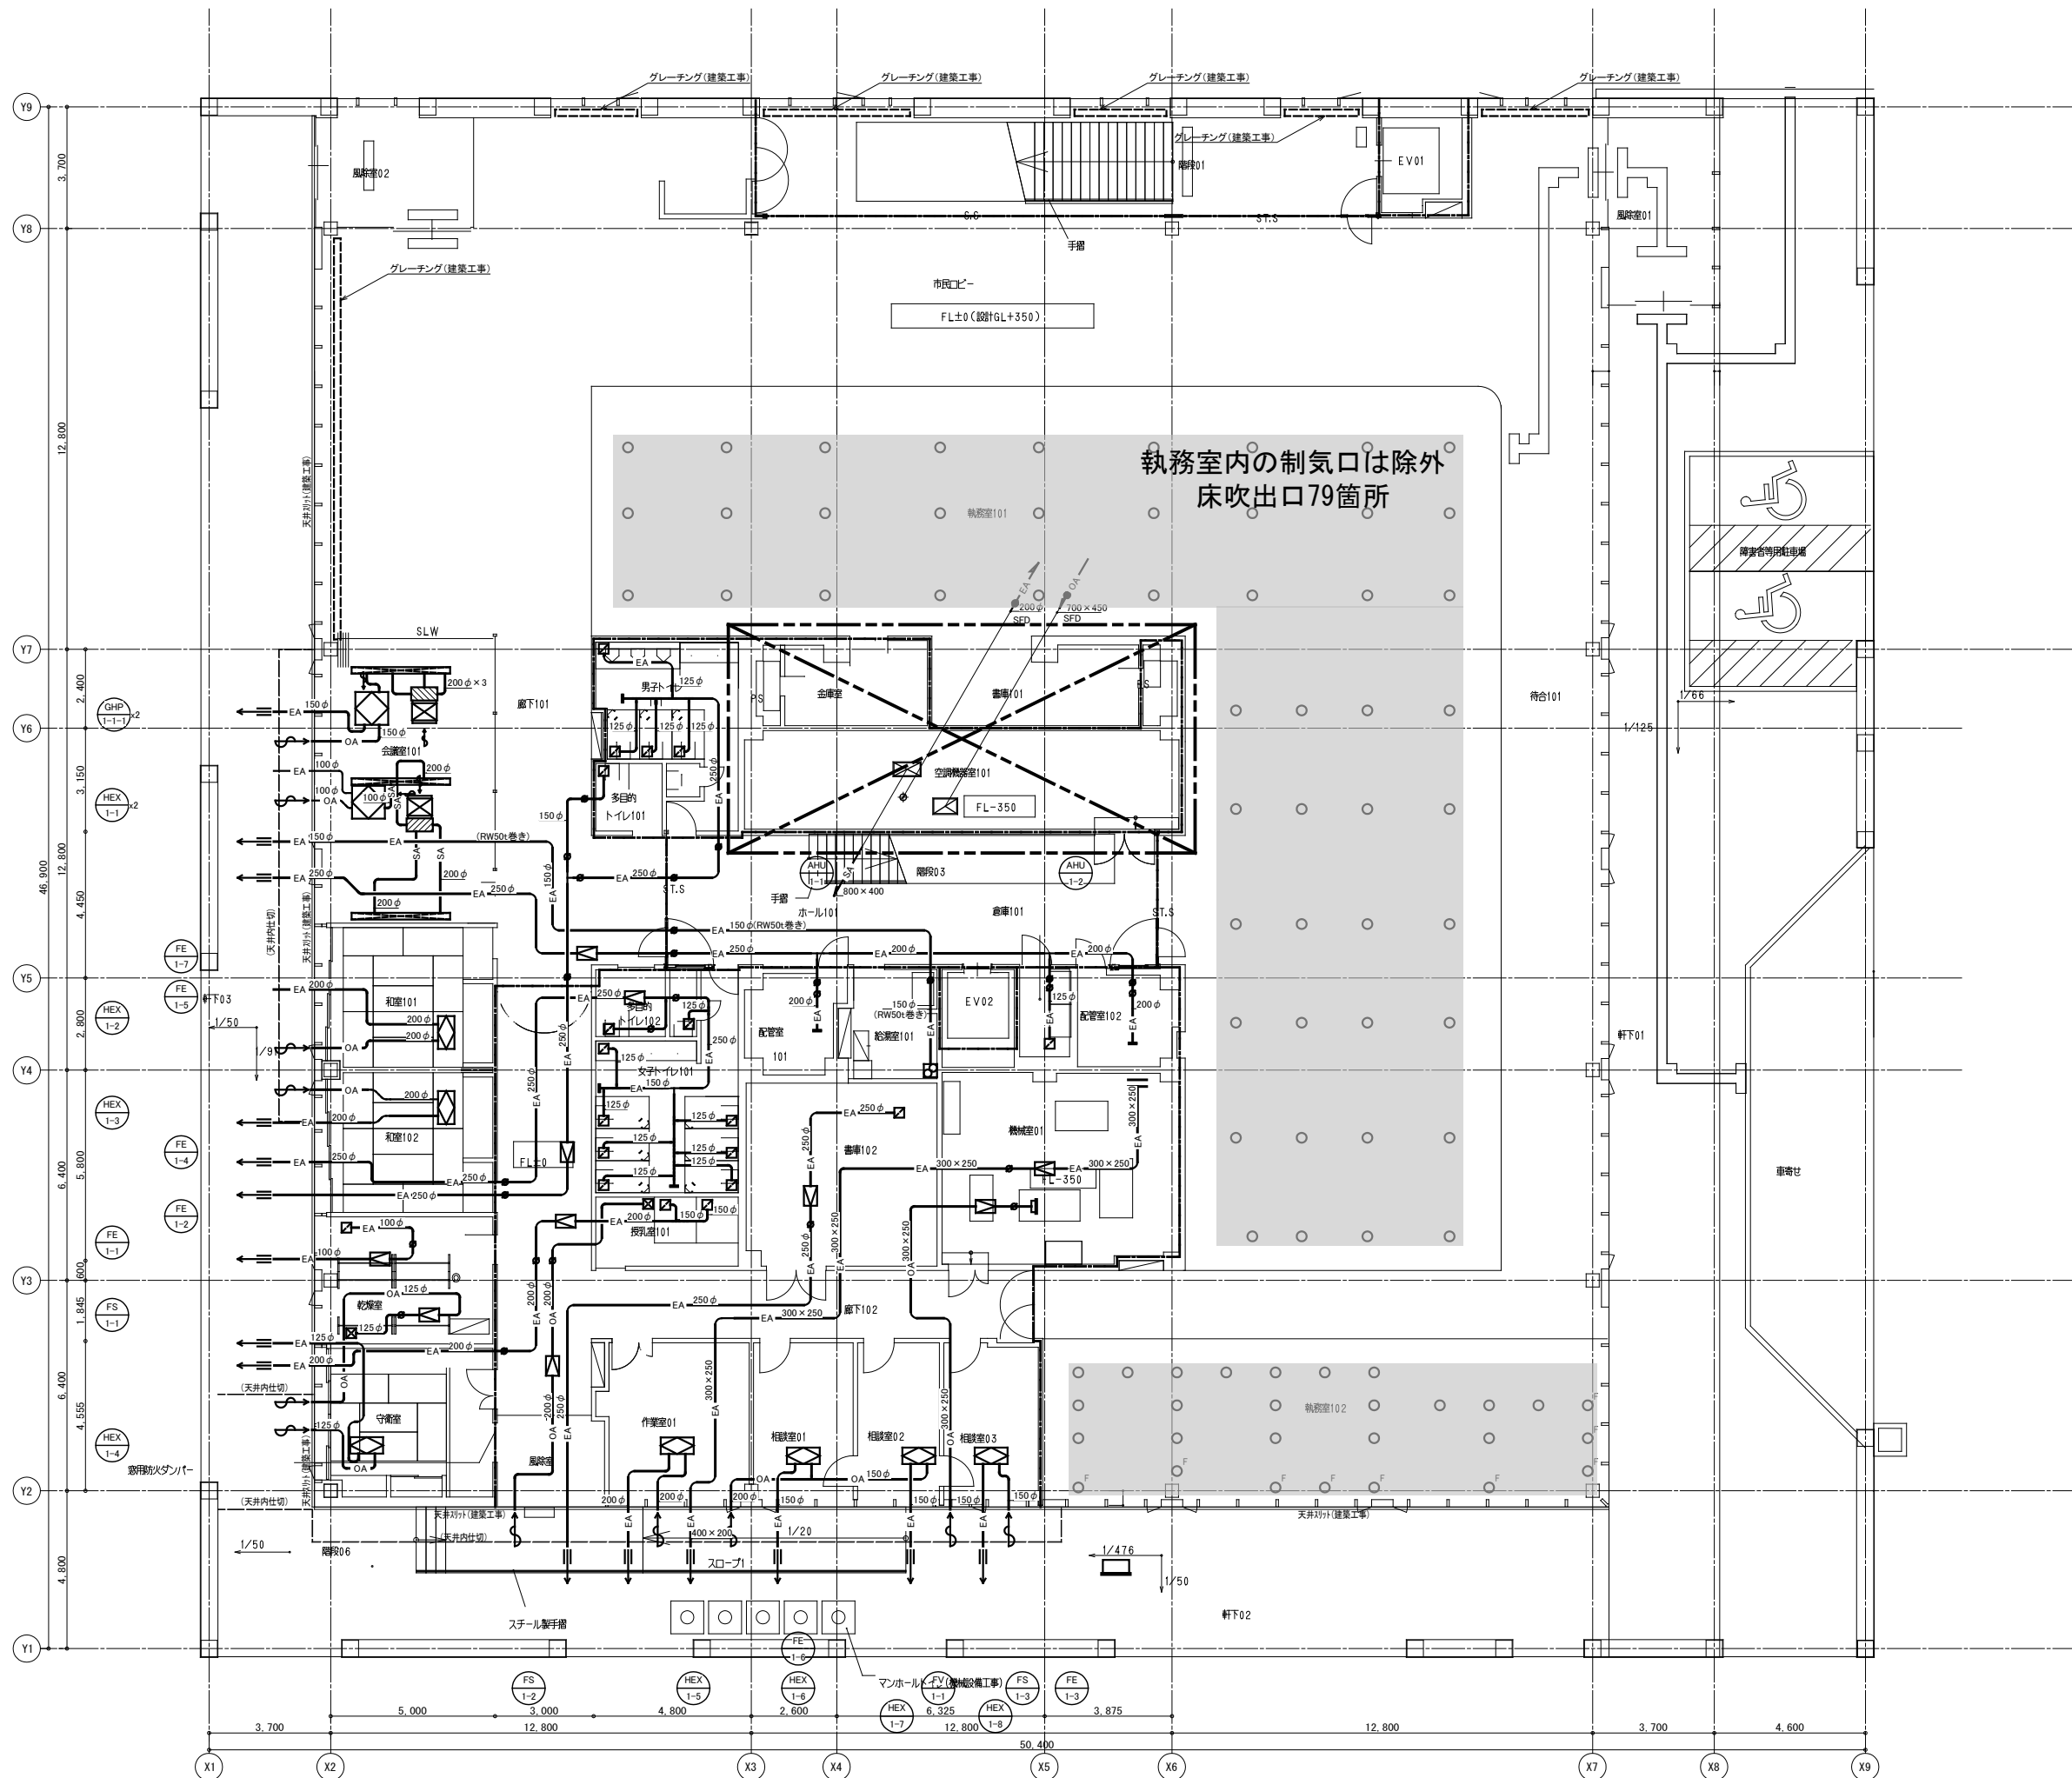

凡例	記号	内容
	—	防火区画
	○	床吹出口
	○ ^F	床吹出口(ファン付)

注記
1. 特記無き[※]は、VDを示す。
2. 特記無き[※]は、FDを示す。

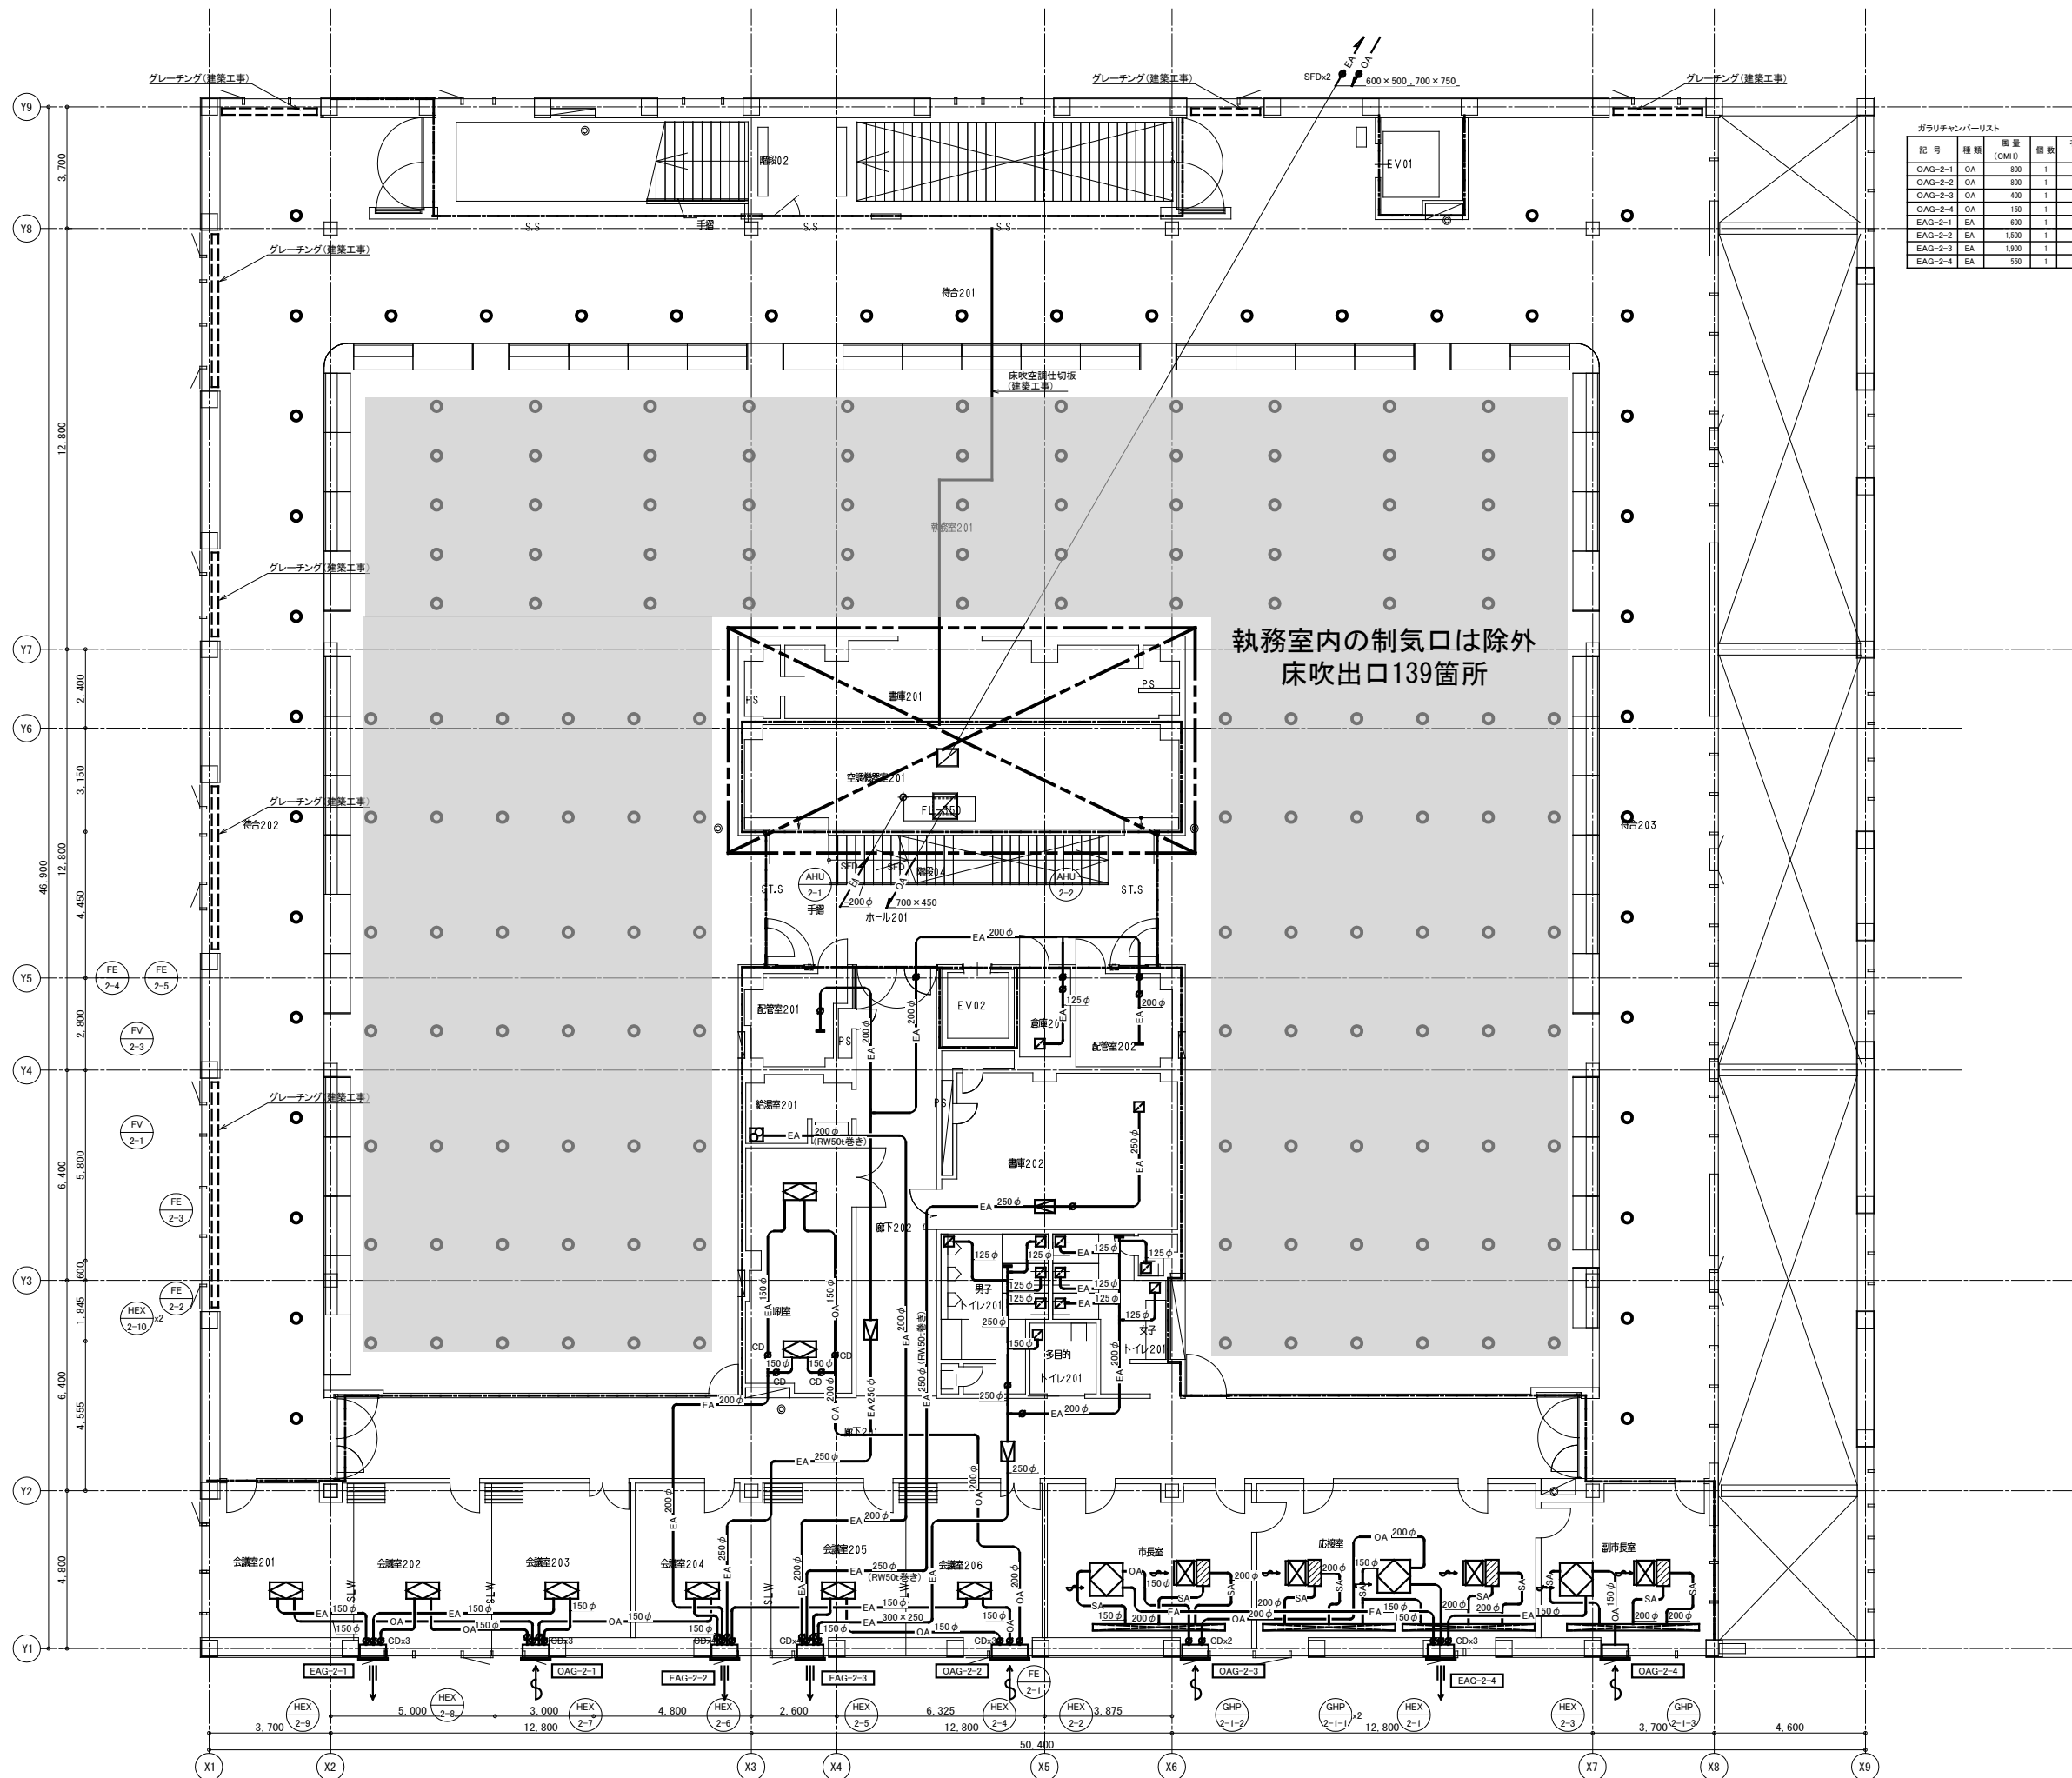

ガラリチャンバーリスト						
記号	種類	風量 (CMH)	個数	有効面積 (㎡)	突出積 (㎡)	ガラリチャンバー
OAG-2-1	OA	800	1	0.221	0.43	840 x 500 x 750 H
OAG-2-2	OA	800	1	0.228	0.56	1,140 x 500 x 750 H
OAG-2-3	OA	400	1	0.208	0.59	790 x 500 x 750 H
OAG-2-4	OA	150	1	0.307	0.88	1,170 x 500 x 750 H
EAG-2-1	EA	600	1	0.261	0.56	740 x 500 x 750 H
EAG-2-2	EA	1,500	1	0.860	1.83	2,440 x 500 x 750 H
EAG-2-3	EA	1,900	1	0.860	1.83	2,440 x 500 x 750 H
EAG-2-4	EA	550	1	0.578	1.23	1,640 x 500 x 750 H

執務室内の制気口は除外
床吹出口139箇所

凡例	内容
—	防火区画
○	床吹出口
○ ^F	床吹出口(ファン付)

- 注記
1. 特記無き^Fは、VDを示す。
2. 特記無き^Fは、FDを示す。

石本建築事務所・千葉学建築計画事務所 設計共同体

管理建築士 白井俊明
一般建築士登録第191898号

代表設計者 小林一文
一般建築士大臣登録第314368号
設計者 河合晃
一般建築士大臣登録第337257号

法通号確認
構造設計一般建築士
証公布番号 第3372号
本図(仕様書)に記載された事項は
構造関係規定に適合することを確認した

法通号確認
設備設計一般建築士
証公布番号 第4902号
本図(仕様書)に記載された事項は
設備関係規定に適合することを確認した

完成図作成: ダイダ・コイデン
・佐藤・渡辺特定共同企業体
日付 2020.3
監理技術者: 千葉浩通 担当: 千葉浩通

完成図承認: 石本・千葉・星野
・竹下工事監理共同企業体
日付 2020.3
監理技術者: 河合晃 担当: 佐藤好孝

魚沼市庁舎機械設備工事

空気調和設備 ダクト2階平面図


業務契約コード
106912-02

日付
2020.3

縮尺
1/100
1/200

(A1)
(A3)

図面番号
MA-116

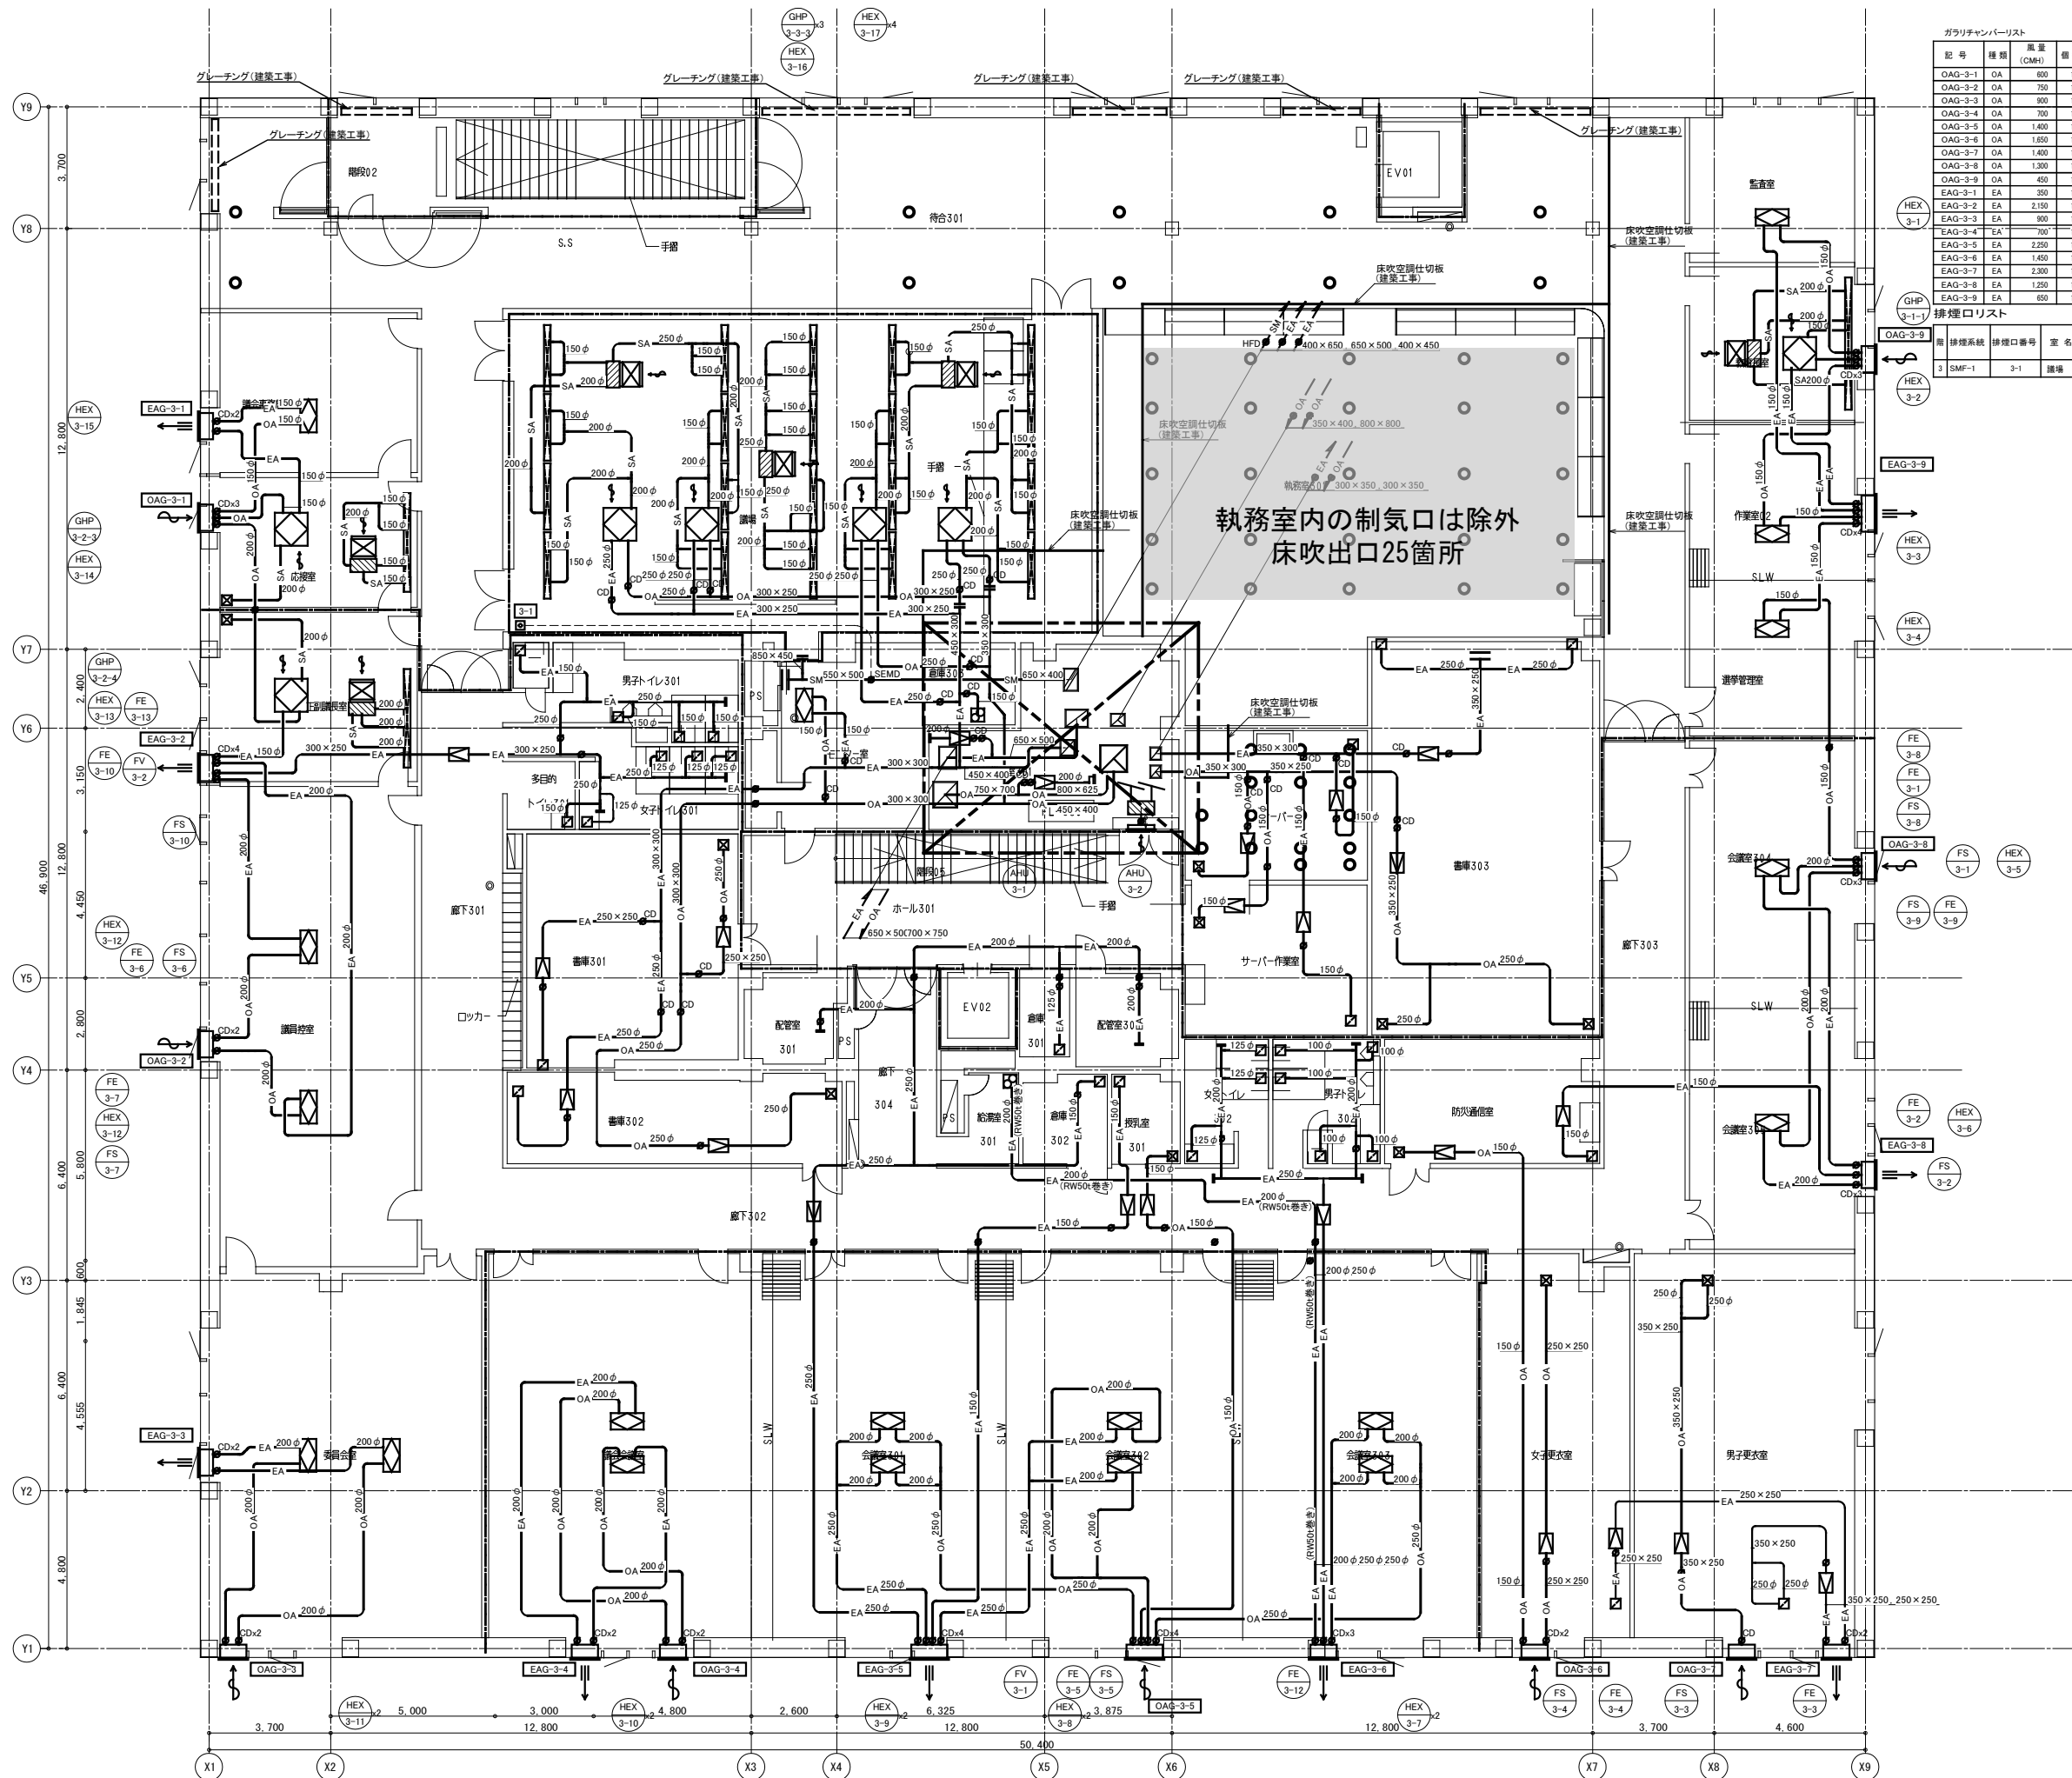

ガリリチャンバーリスト									
記号	種類	風量 (CMH)	備数	有効面積 (m ²)	実面積 (m ²)	ガリリチャンバー			
OAG-3-1	OA	600	1	0.181	0.52	700 x	400 x	740 H	
OAG-3-2	OA	750	1	0.233	0.67	900 x	400 x	740 H	
OAG-3-3	OA	800	1	0.207	0.59	800 x	400 x	740 H	
OAG-3-4	OA	700	1	0.235	0.61	1,100 x	400 x	740 H	
OAG-3-5	OA	1400	1	0.259	0.74	1,000 x	400 x	740 H	
OAG-3-6	OA	1650	1	0.311	0.89	1,200 x	400 x	740 H	
OAG-3-7	OA	1400	1	0.285	0.74	1,000 x	400 x	740 H	
OAG-3-8	OA	1300	1	0.241	0.69	930 x	400 x	740 H	
OAG-3-9	OA	450	1	0.175	0.50	675 x	400 x	740 H	
EAG-3-1	EA	350	1	0.331	0.71	953 x	400 x	740 H	
EAG-3-2	EA	2,150	1	0.313	0.87	900 x	400 x	740 H	
EAG-3-3	EA	800	1	0.385	0.78	1,050 x	400 x	740 H	
EAG-3-4	EA	700	1	0.348	0.74	1,000 x	400 x	740 H	
EAG-3-5	EA	2,250	1	0.313	0.87	900 x	400 x	740 H	
EAG-3-6	EA	1,450	1	0.281	0.56	750 x	600 x	740 H	
EAG-3-7	EA	2,300	1	0.283	0.81	1,100 x	400 x	740 H	
EAG-3-8	EA	1,250	1	0.400	0.85	1,150 x	200 x	740 H	
EAG-3-9	EA	650	1	0.340	0.72	978 x	400 x	740 H	



排煙口リスト									
排煙系統	排煙口番号	室名	区画面積 m ²	排煙量 m ³ /h	型式	サイズ	ボックスサイズ	備	備考
3	SMF-1	3-1	議場	180.0	10,800	スリット型	850 x 450	x x 1	SMD

凡例	
記号	内容
—	防火区画
—	防煙区画
○	床吹出口
○	床吹出口(ファン付)

- 注記
- 特記無き は、VDを示す。
 - 特記無き は、FDを示す。
 - は排煙口手動開放装置を示す。

ガラリチャンバーリスト						
記 号	種 類	風 量 (CMH)	個 数	有効面積 (㎡)	実面積 (㎡)	ガラリチャンバー
OAG-4-1	OA	24,850	1	3.430	9.80	3,500 x 500 x 2,800H
OAG-4-2	OA	3,100	1	0.406	1.16	2,900 x 500 x 400H
EAG-4-1	EA	15,650	1	2.895	6.16	2,200 x 500 x 2,800H
EAG-4-2	EA	3,100	1	1.598	3.40	3,400 x 500 x 1,000H

排煙機の算定
SMF-1
180.0最大区画[m2] x 60排煙量[m3/h・m2] x 1.1[余裕率] = 11,880 → 12,000 m3/h

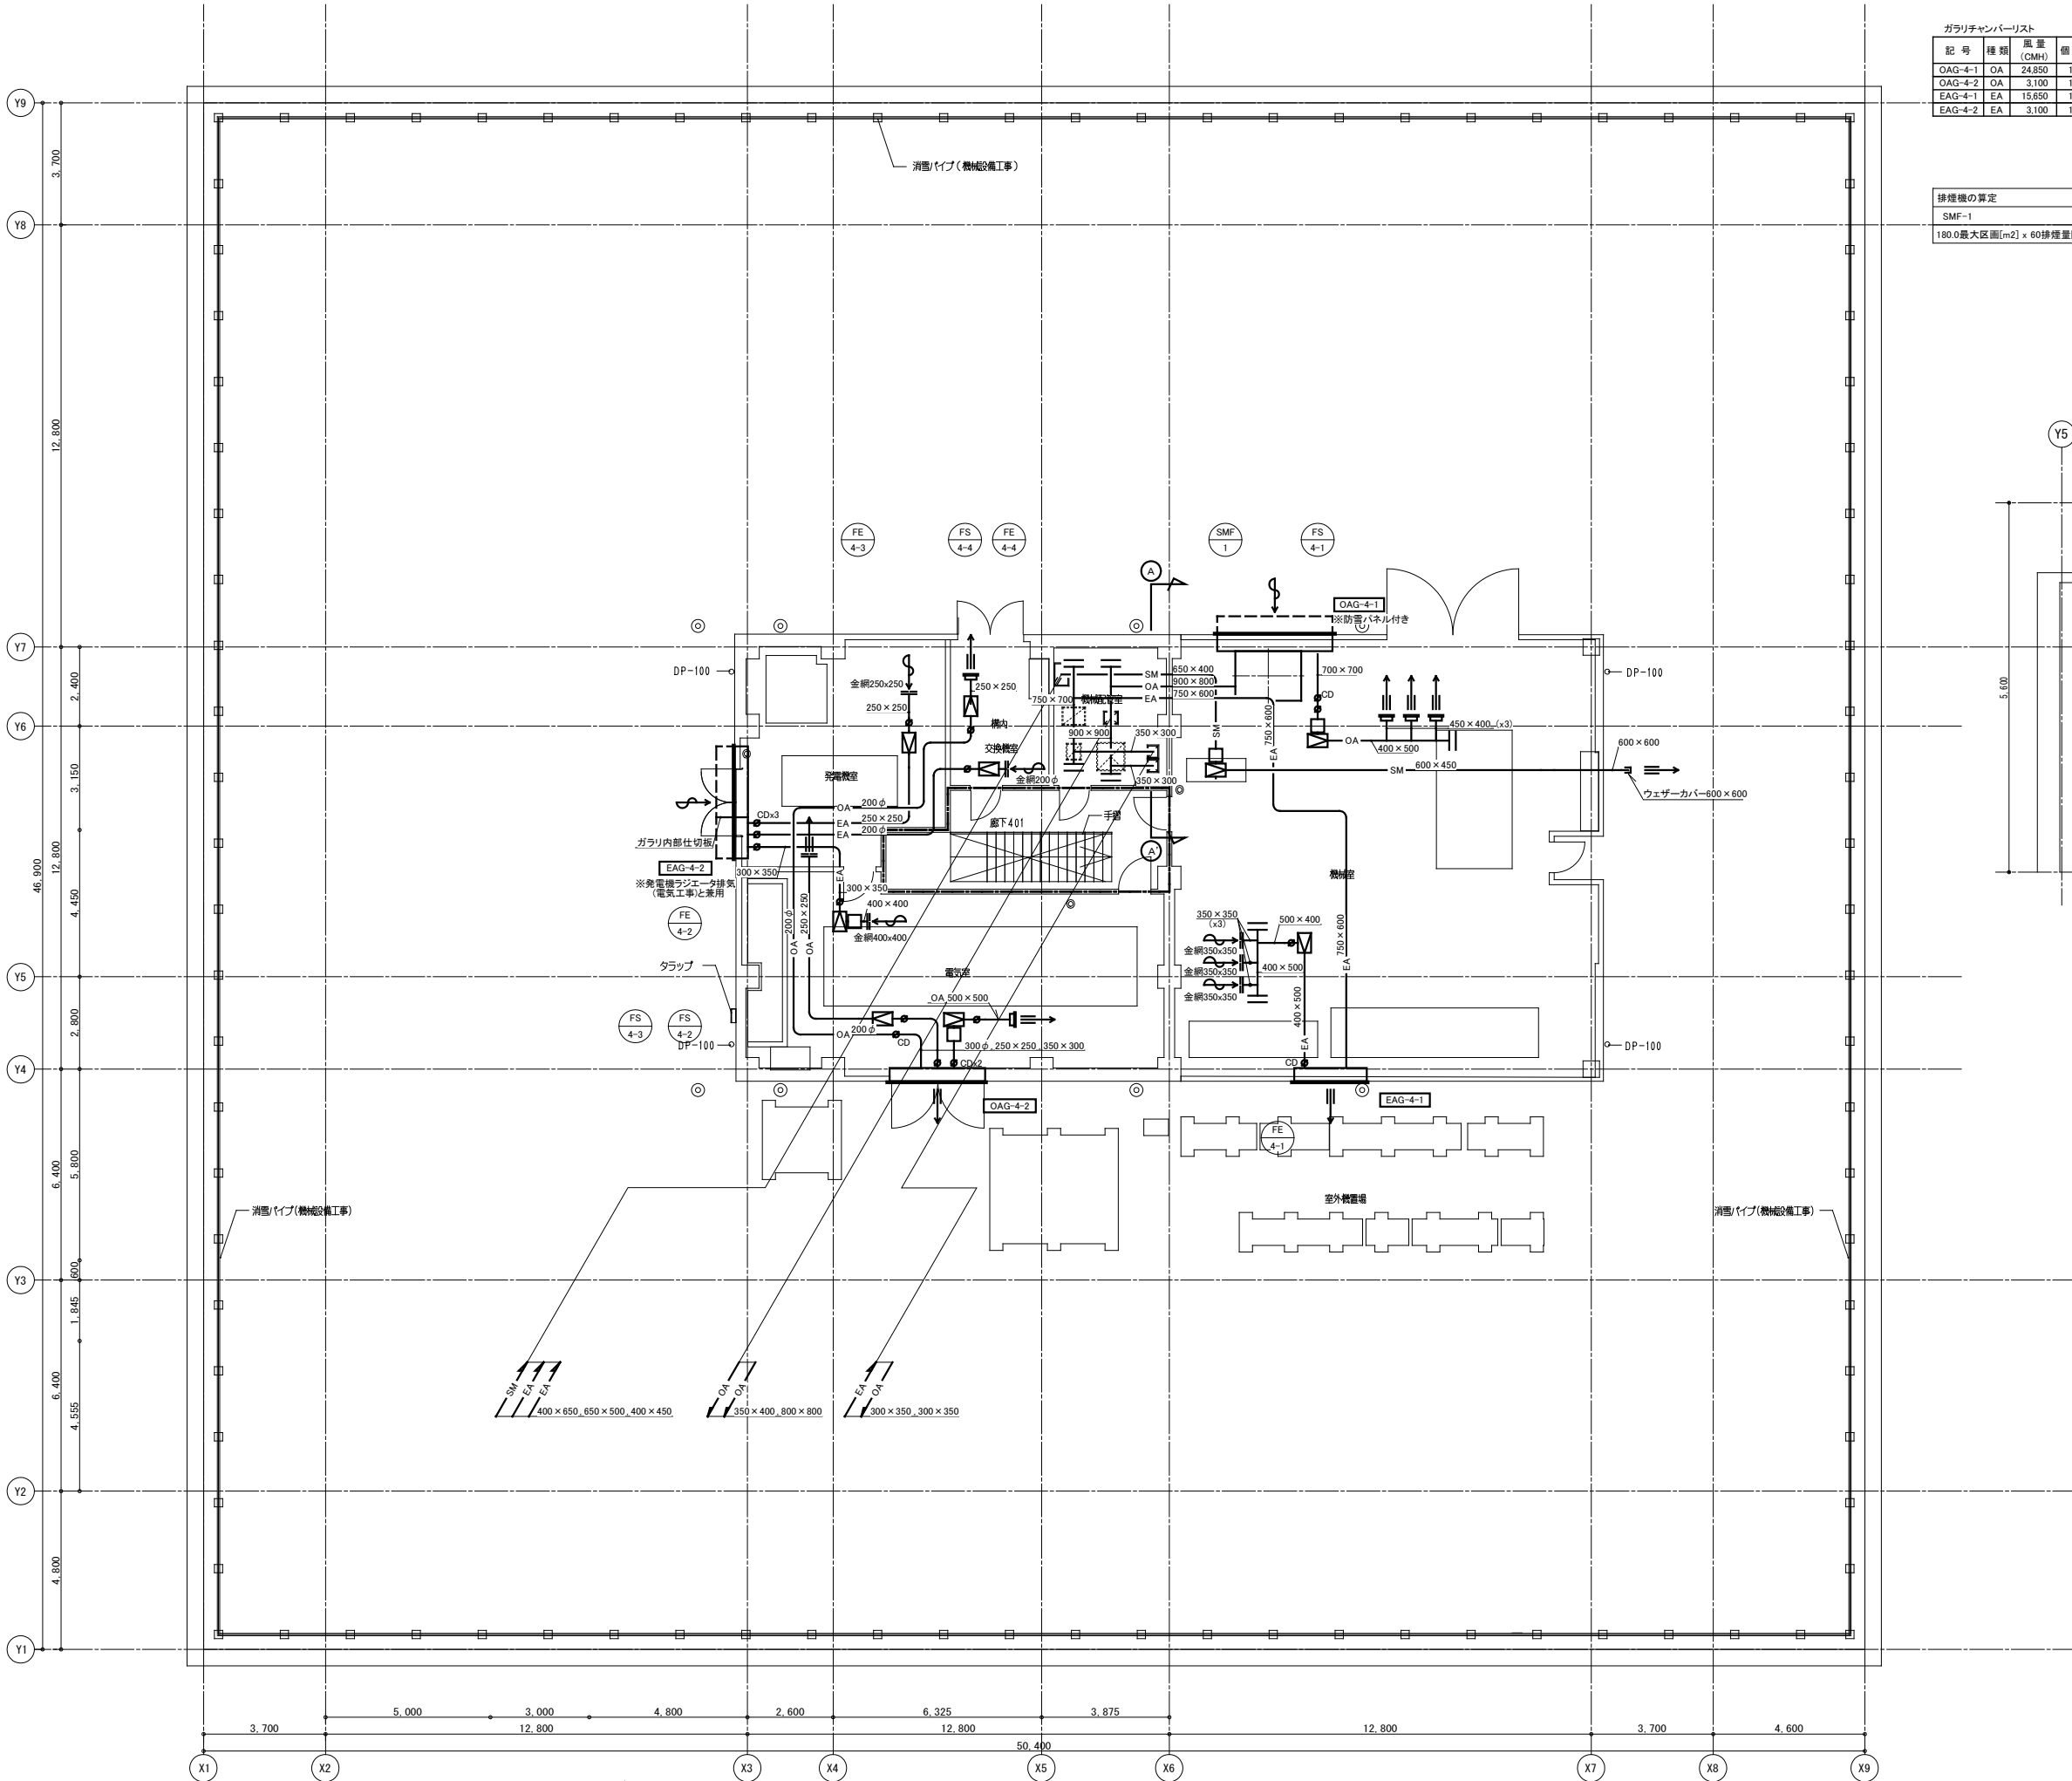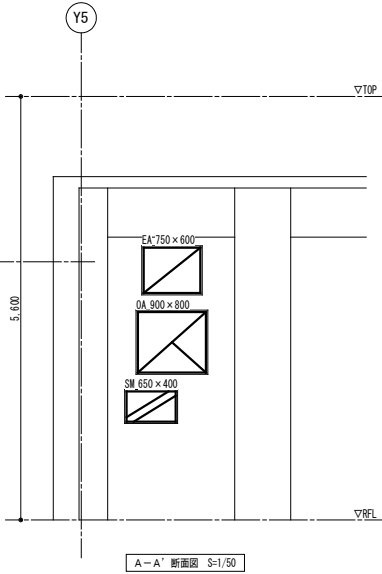

凡 例
記号 内容
防火区画

- 特記無き は、VDを示す。
- 特記無き は、FDを示す。

石本建築事務所・千葉学建築計画事務所 設計共同体

管理建築士 白井俊明
一般建築士登録第191898号

代表設計者 小林一文
一般建築士大臣登録第314368号
設計者 河合晃
一般建築士大臣登録第337257号

法通号確認
構造設計一般建築士
証分布番号 第3372号
本図（仕様書）に記載された事項は
構造関係規定に適合することを確認した

法通号確認
設備設計一般建築士
証分布番号 第4902号
本図（仕様書）に記載された事項は
設備関係規定に適合することを確認した

完成図作成: ダイダ・コイデン
・佐藤・渡辺特定共同企業体
日付 2020.3
監理技術者: 千葉浩通 担当: 千葉浩通

完成図承認: 石本・千葉・星野
・竹内工事監理共同
日付 2020.3
監理技術者: 河合晃 担当: 佐藤好孝

魚沼市庁舎機械設備工事

空調調和設備 ダクト4階平面図

業務契約コード
106912-02

日付
2020.3

縮尺
1/100 (A1)
1/200 (A3)

図面番号
MA-118