


竣工図

設計番号	5278	湯之谷村立大沢小学校屋内体育館建築工事	
図面番号	意匠 6	1 階平面図	縮 尺 1:200
製作日	55.12.01	石本建築事務所 東京・大阪・札幌・名古屋・福岡・仙台	査閲 校正 製図


4 生委第 87 号
大沢ふれあい体育館耐震診断業務委託

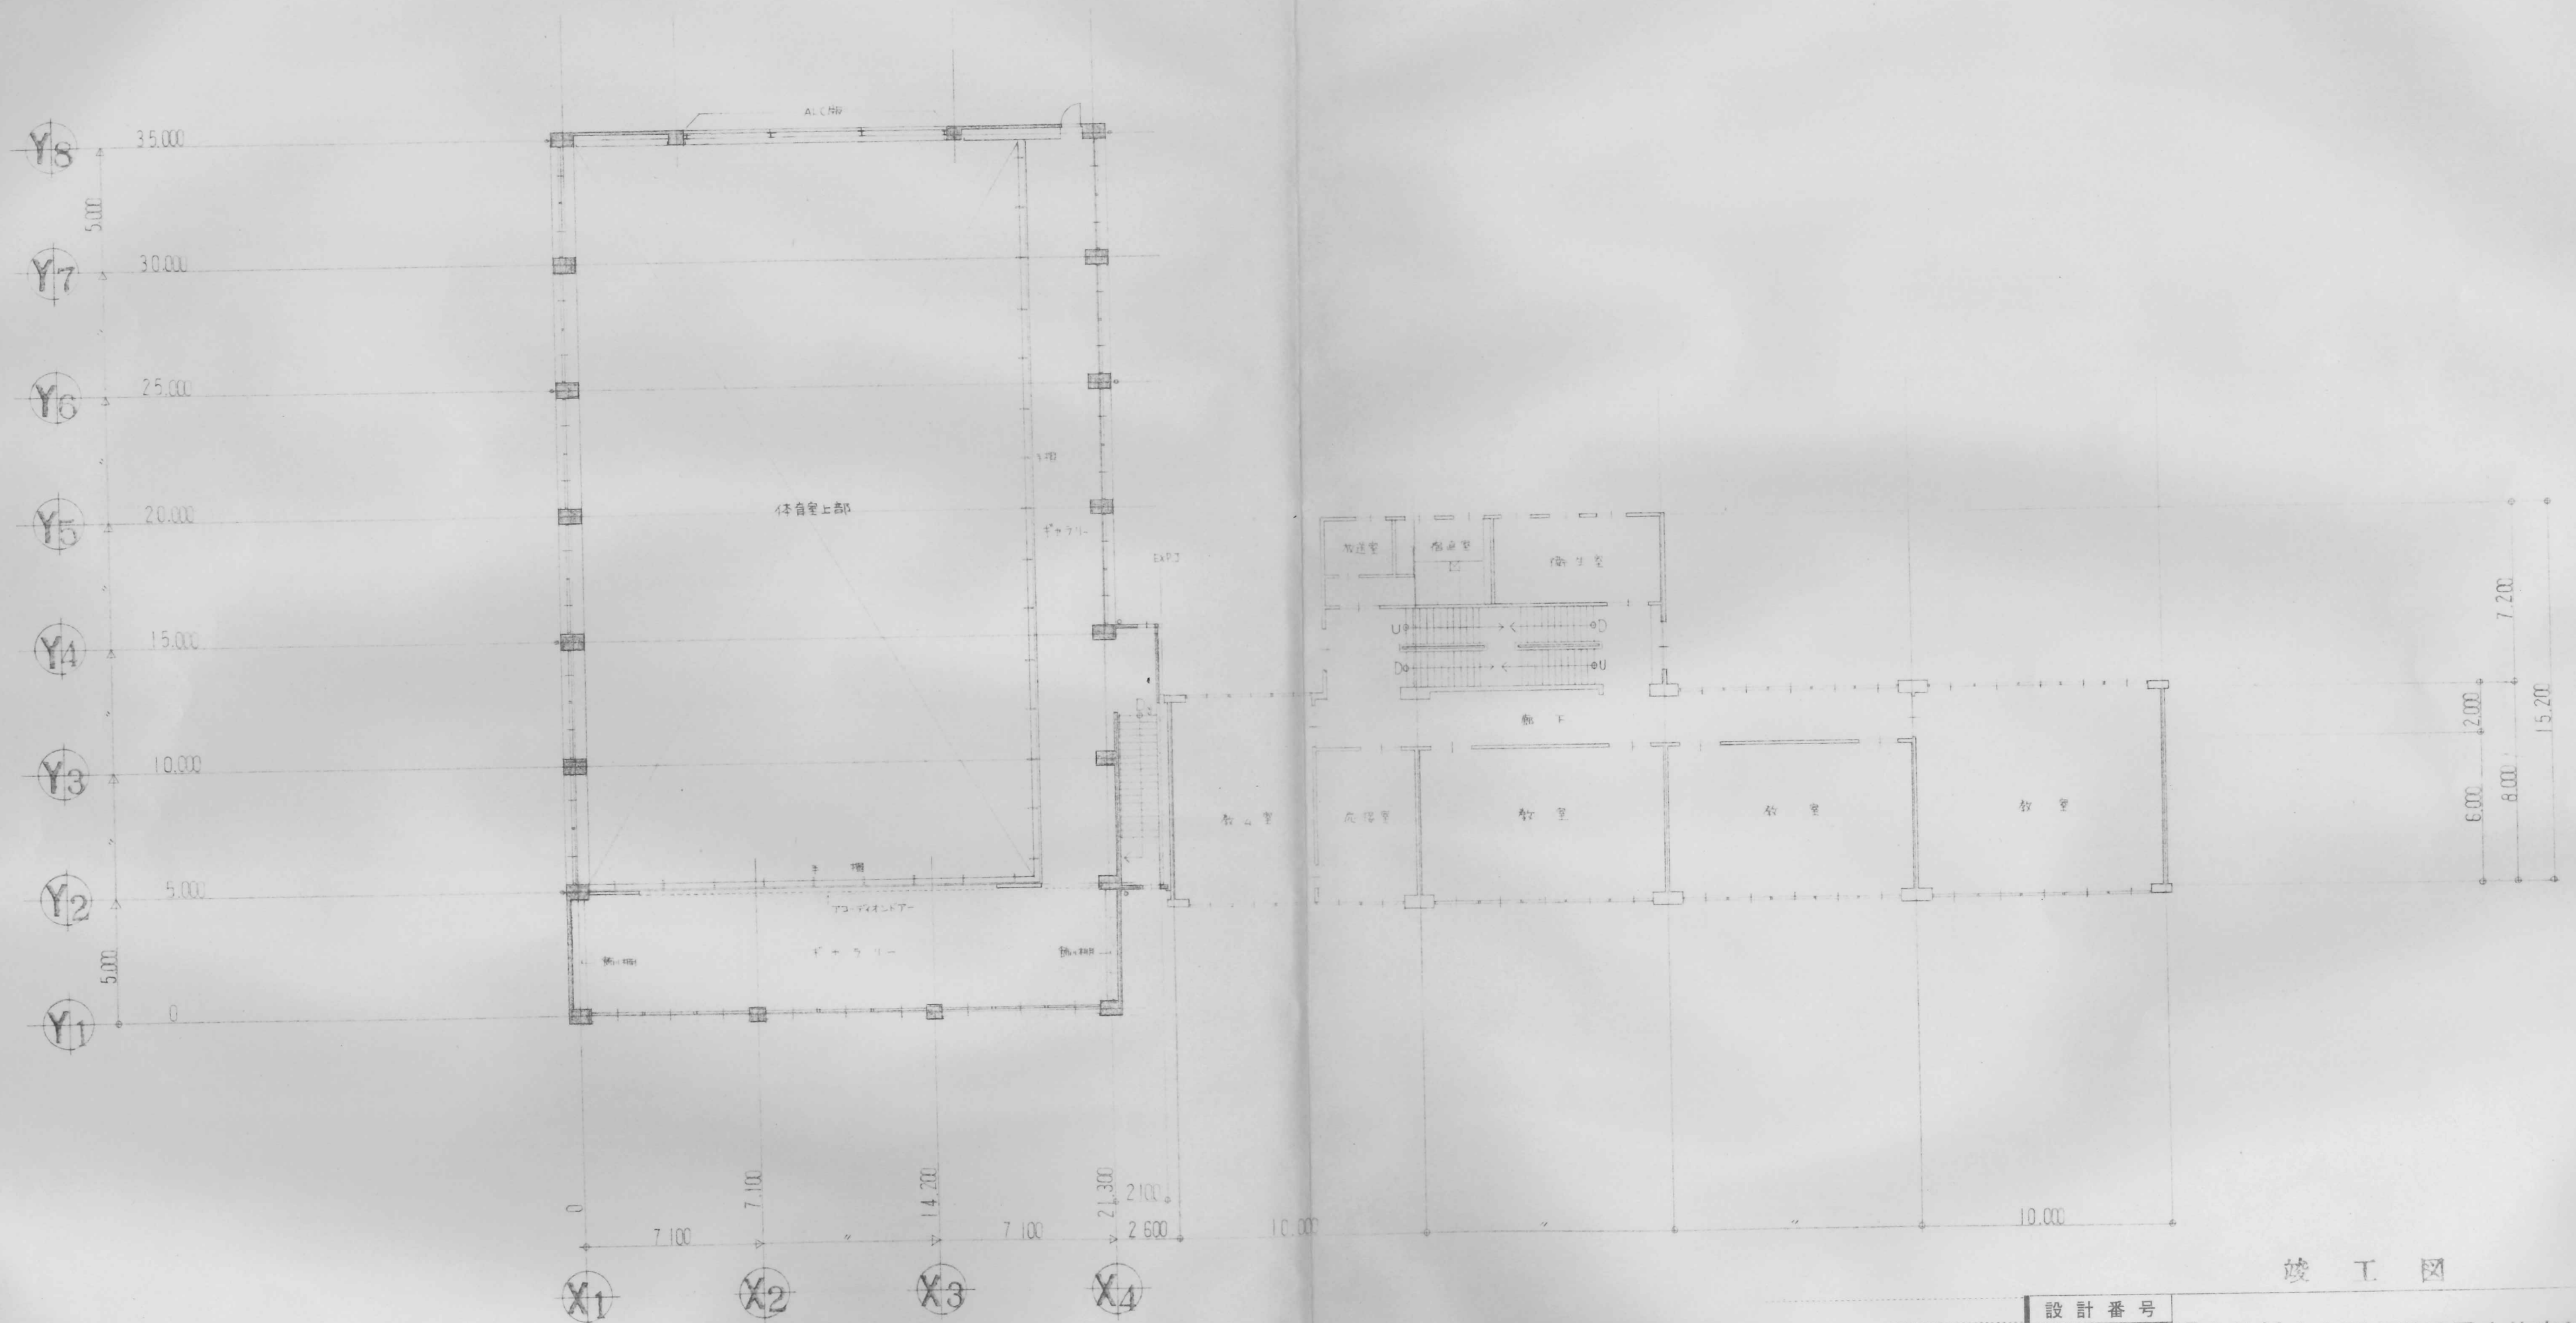


竣工図

4生委第87号
大沢ふれあい体育館耐震診断業務委託


設計番号	5278	湯之谷村立大沢小学校区内体育館建築工事
図面番号	意匠 7	2階平面図
製作日	55.12.01	石本建築事務所 東京・大阪・札幌・名古屋・福岡・仙台
縮尺	1:200	査閲 校正 製図

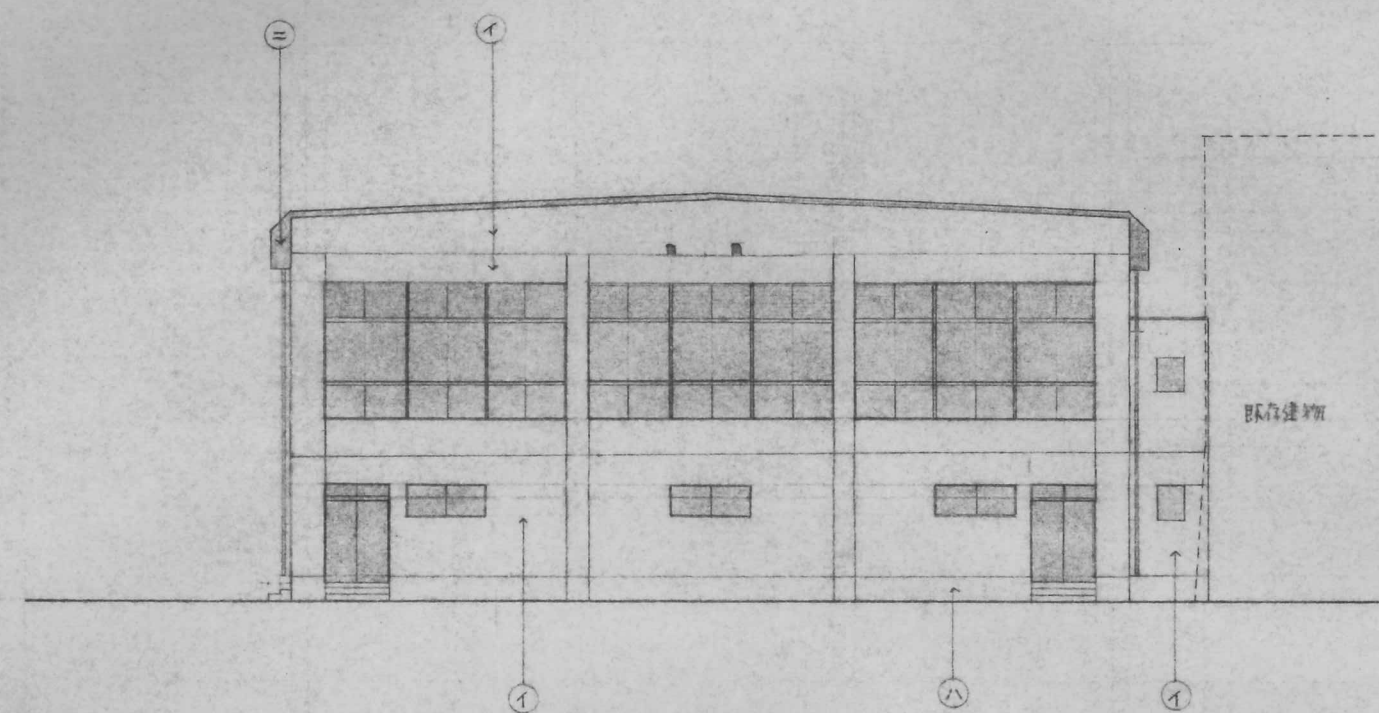

立面图

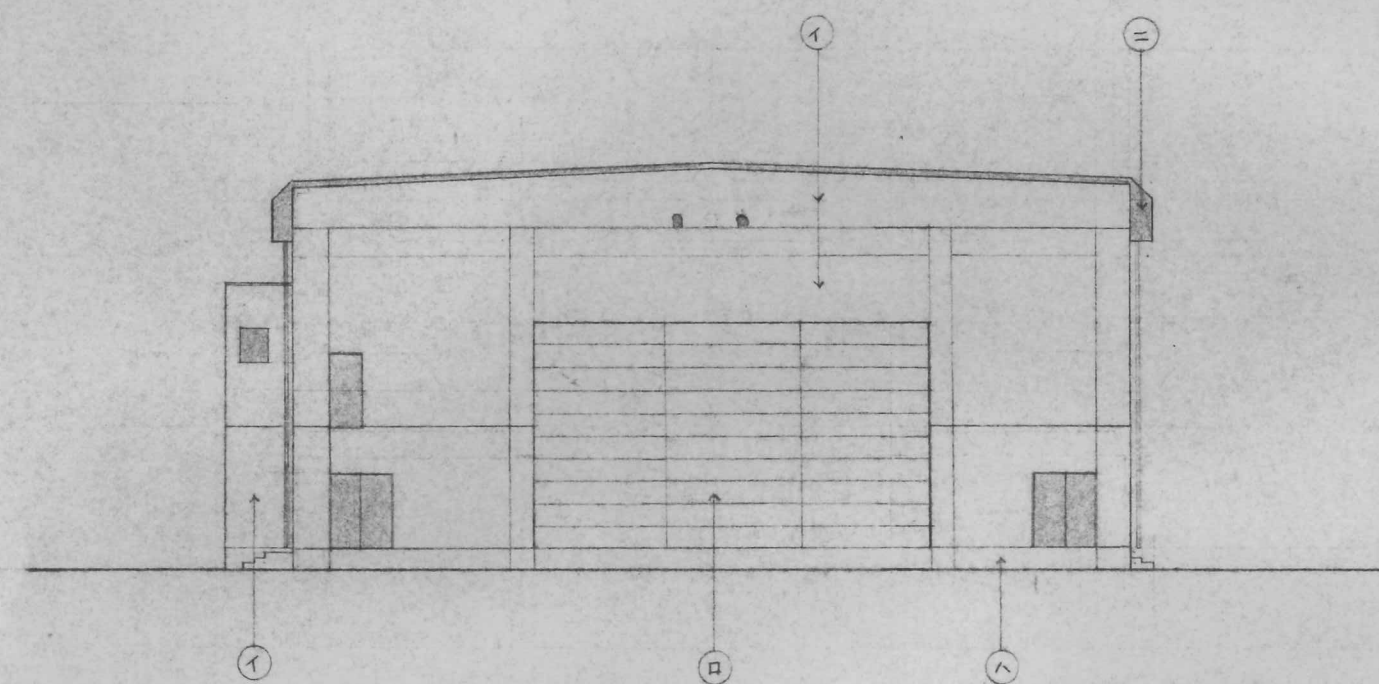


立面图

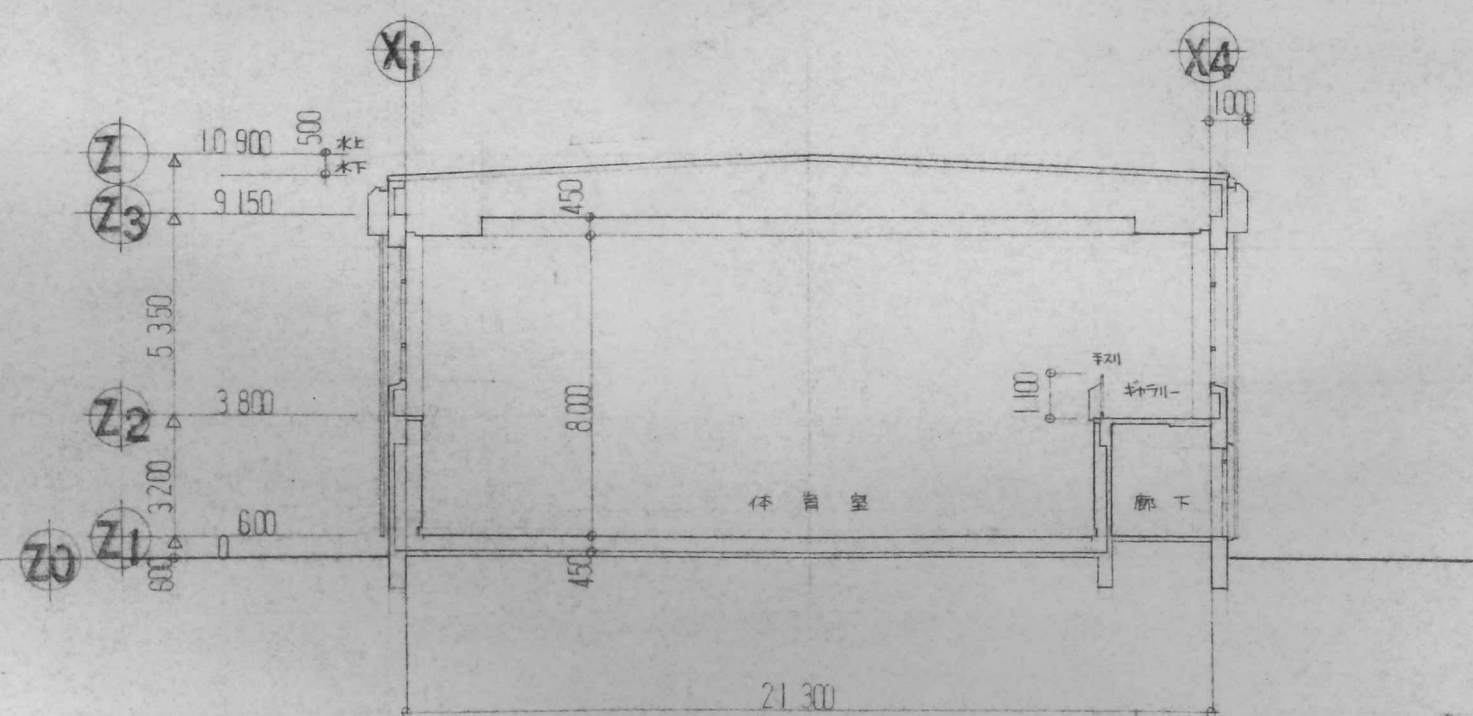


断面图


仕上凡例	
①	コンクリート打抜き 吹付タイル
②	ALC 版 吹付タイル
③	コンクリート打抜き
④	耐震性鋼材 ② フェニックス仕上

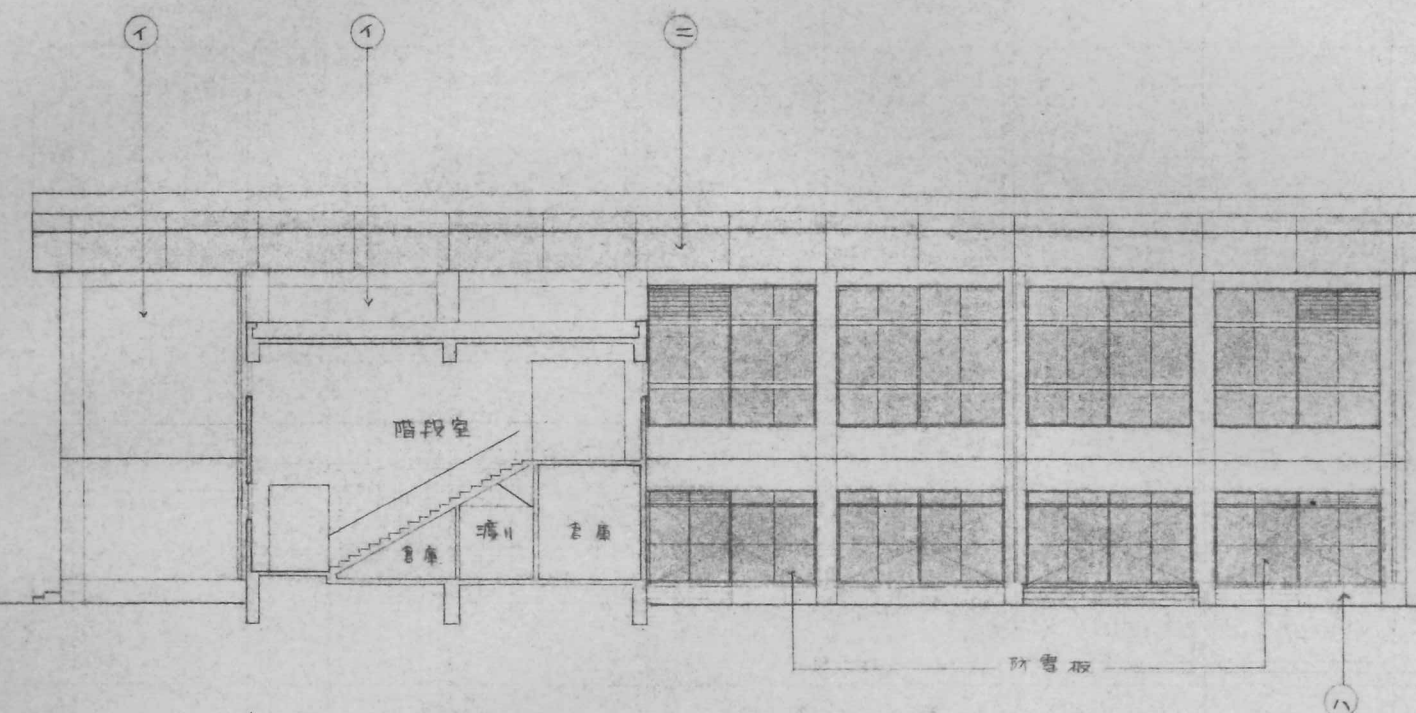

立面图

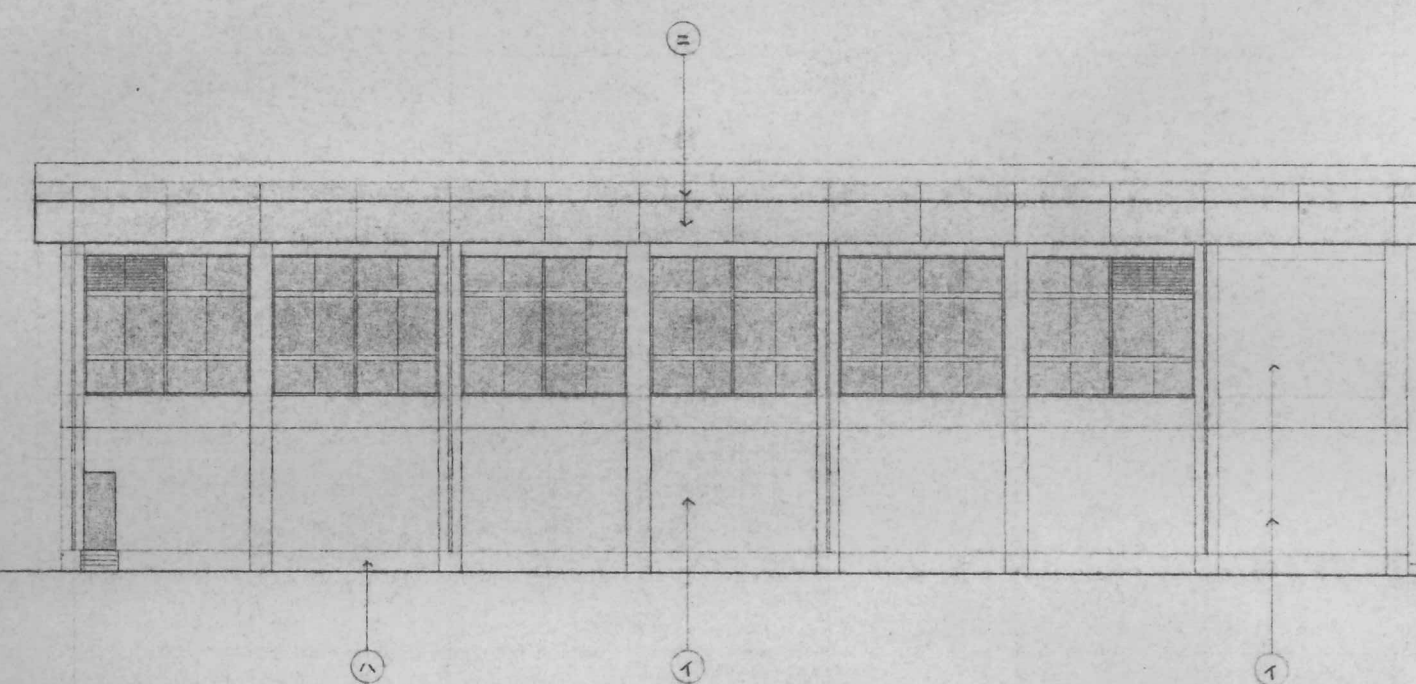

立面图

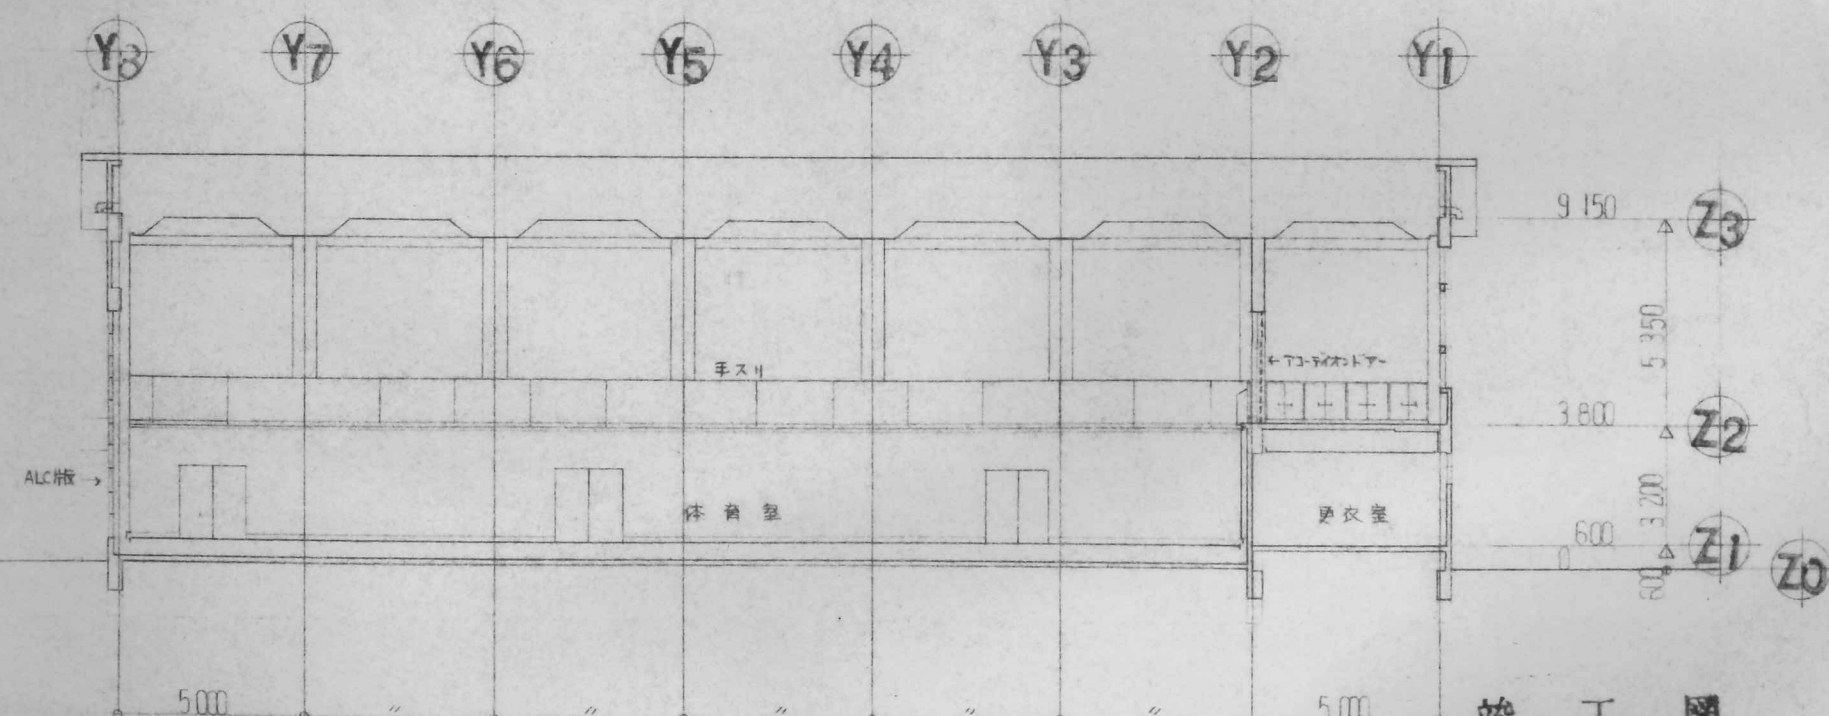

断面图

竣工图

設計番号	5278	湯之谷村立大沢小学校屋内体育館建築工事
図面番号	意匠 9	立面图 断面图
製作日	55.12.01	石本建築事務所
縮尺	1:200	東京・大阪・札幌・名古屋・福岡・仙台

4生委第87号
大沢ふれあい体育館耐震診断業務委託